



# Commune de TALMONT-SAINT-HILAIRE Lotissement "LES ARPENTS DE L'OCÉAN"

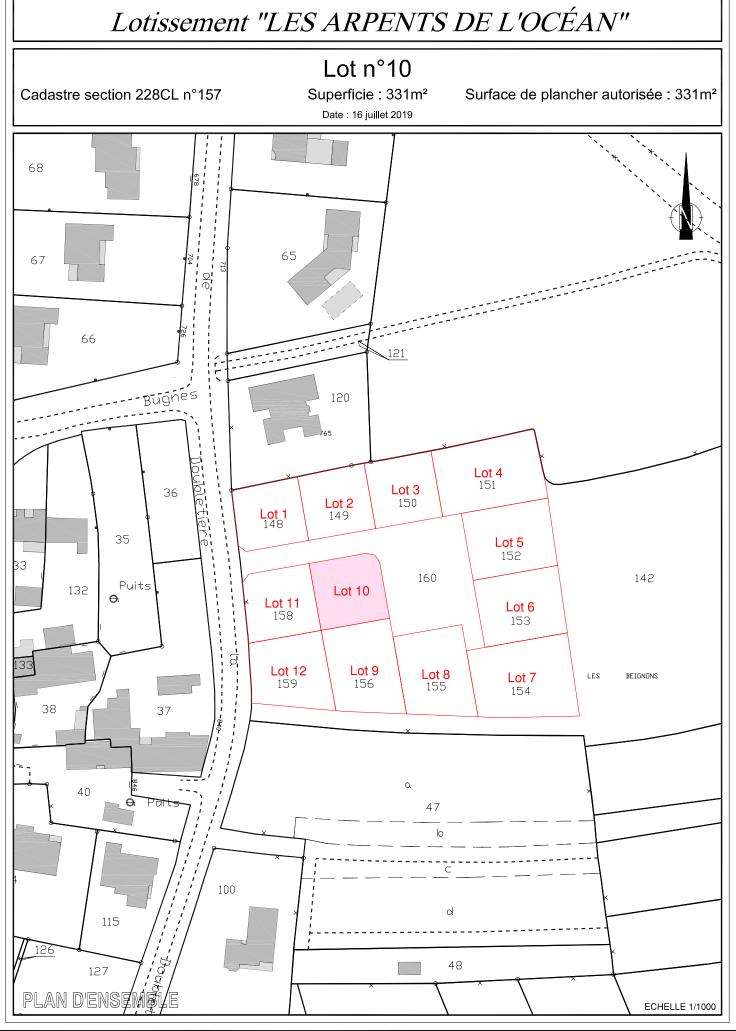

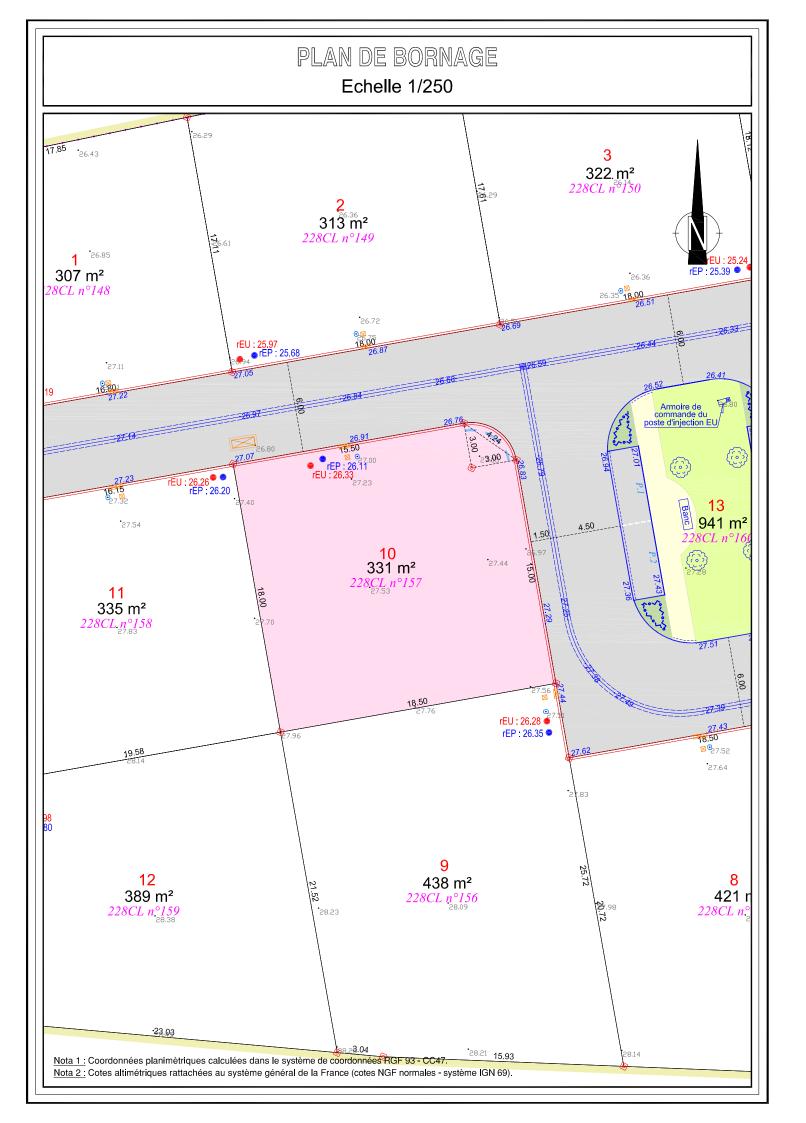

## **LEGENDE TOPO**

: Talus : Fossé Bord de végétation : Bord de chaussée sans bordure : Limite d'opération · Buse FP : Regard et Réseau d'Eaux Usées 0 🛛 : Regards d'eau potable et BAC : Poteaux télécom et électrique : Borne O.G.E. existante : Borne O.G.E. nouvelle : Repère géomètre ·27.10 : Cote altimétrique 5.53 : Cote planimétrique 228CL n°59 : Désignation cadastrale

: Limite cadastrale non définie

## Travaux 1ère phase

: Coffret électrique

: Coffrets électrique et gaz : Regard téléphonique : Compteur d'eau potable : Boite de branchement d'eaux pluviales : Boite de branchement d'eaux usées : Chambre téléphonique : Borne O.G.E.

#### Travaux restants à réaliser

: Altitude projet : Bordure de type "T2" : Bordure de type "T2" basse : Bordure caniveau de type "CC1" : Bordure parpaings : Marquages au sol : Finition bi-couches : Chaussée et trottoir finition enrobé noir : Zone sablée (sable ciment) : Engazonnement : Paillage biodégradable en toile ou fluide : Haie à planter (hauteur maxi 1m) : Arbre à planter (type Erable champêtre)

## LEGENDE COMPOSITION

: Limite de lot 6.00 Cote planimétrique Lot 1 : Numéro de lot : Accès interdit : Emprise du lot

#### Remarques importantes :

- Plan établi suivant le dossier de Permis d'Aménager 085 288 18 S 0002 autorisé le 05 juin 2018.
- Limites périmétriques reconnues le 31.10.2017 (PV de bornage ref. 17070).
- Emplacements et cotations altimétriques des antennes EU et EP des lots suivant le plan de recolement fourni par VALOT TP.
- Contrôle du bornage des lots effectué le 28.06.2019. Nivellement des lots et des réseaux souples réalisé le même jour.

### <u>Aménageur</u>



SARL LODGIM Représentée par M. MILLOT David 3, allée des Tourbières 37360 BEAUMONT LA RONCE

#### Géomètre-Expert



SELARL GARCIA-GUYAU Géomètres Experts D P L G 120. Rue Richard Coeur de Lion 85440 TALMONT SAINT HILAIRE Tél: 02. 51. 90. 62. 71 Fax: 02. 51. 90. 64. 48 E-mail: jguyau@wanadoo.fr

Référence : 17070 - PA "LES ARPENTS DE L'OCÉAN"