

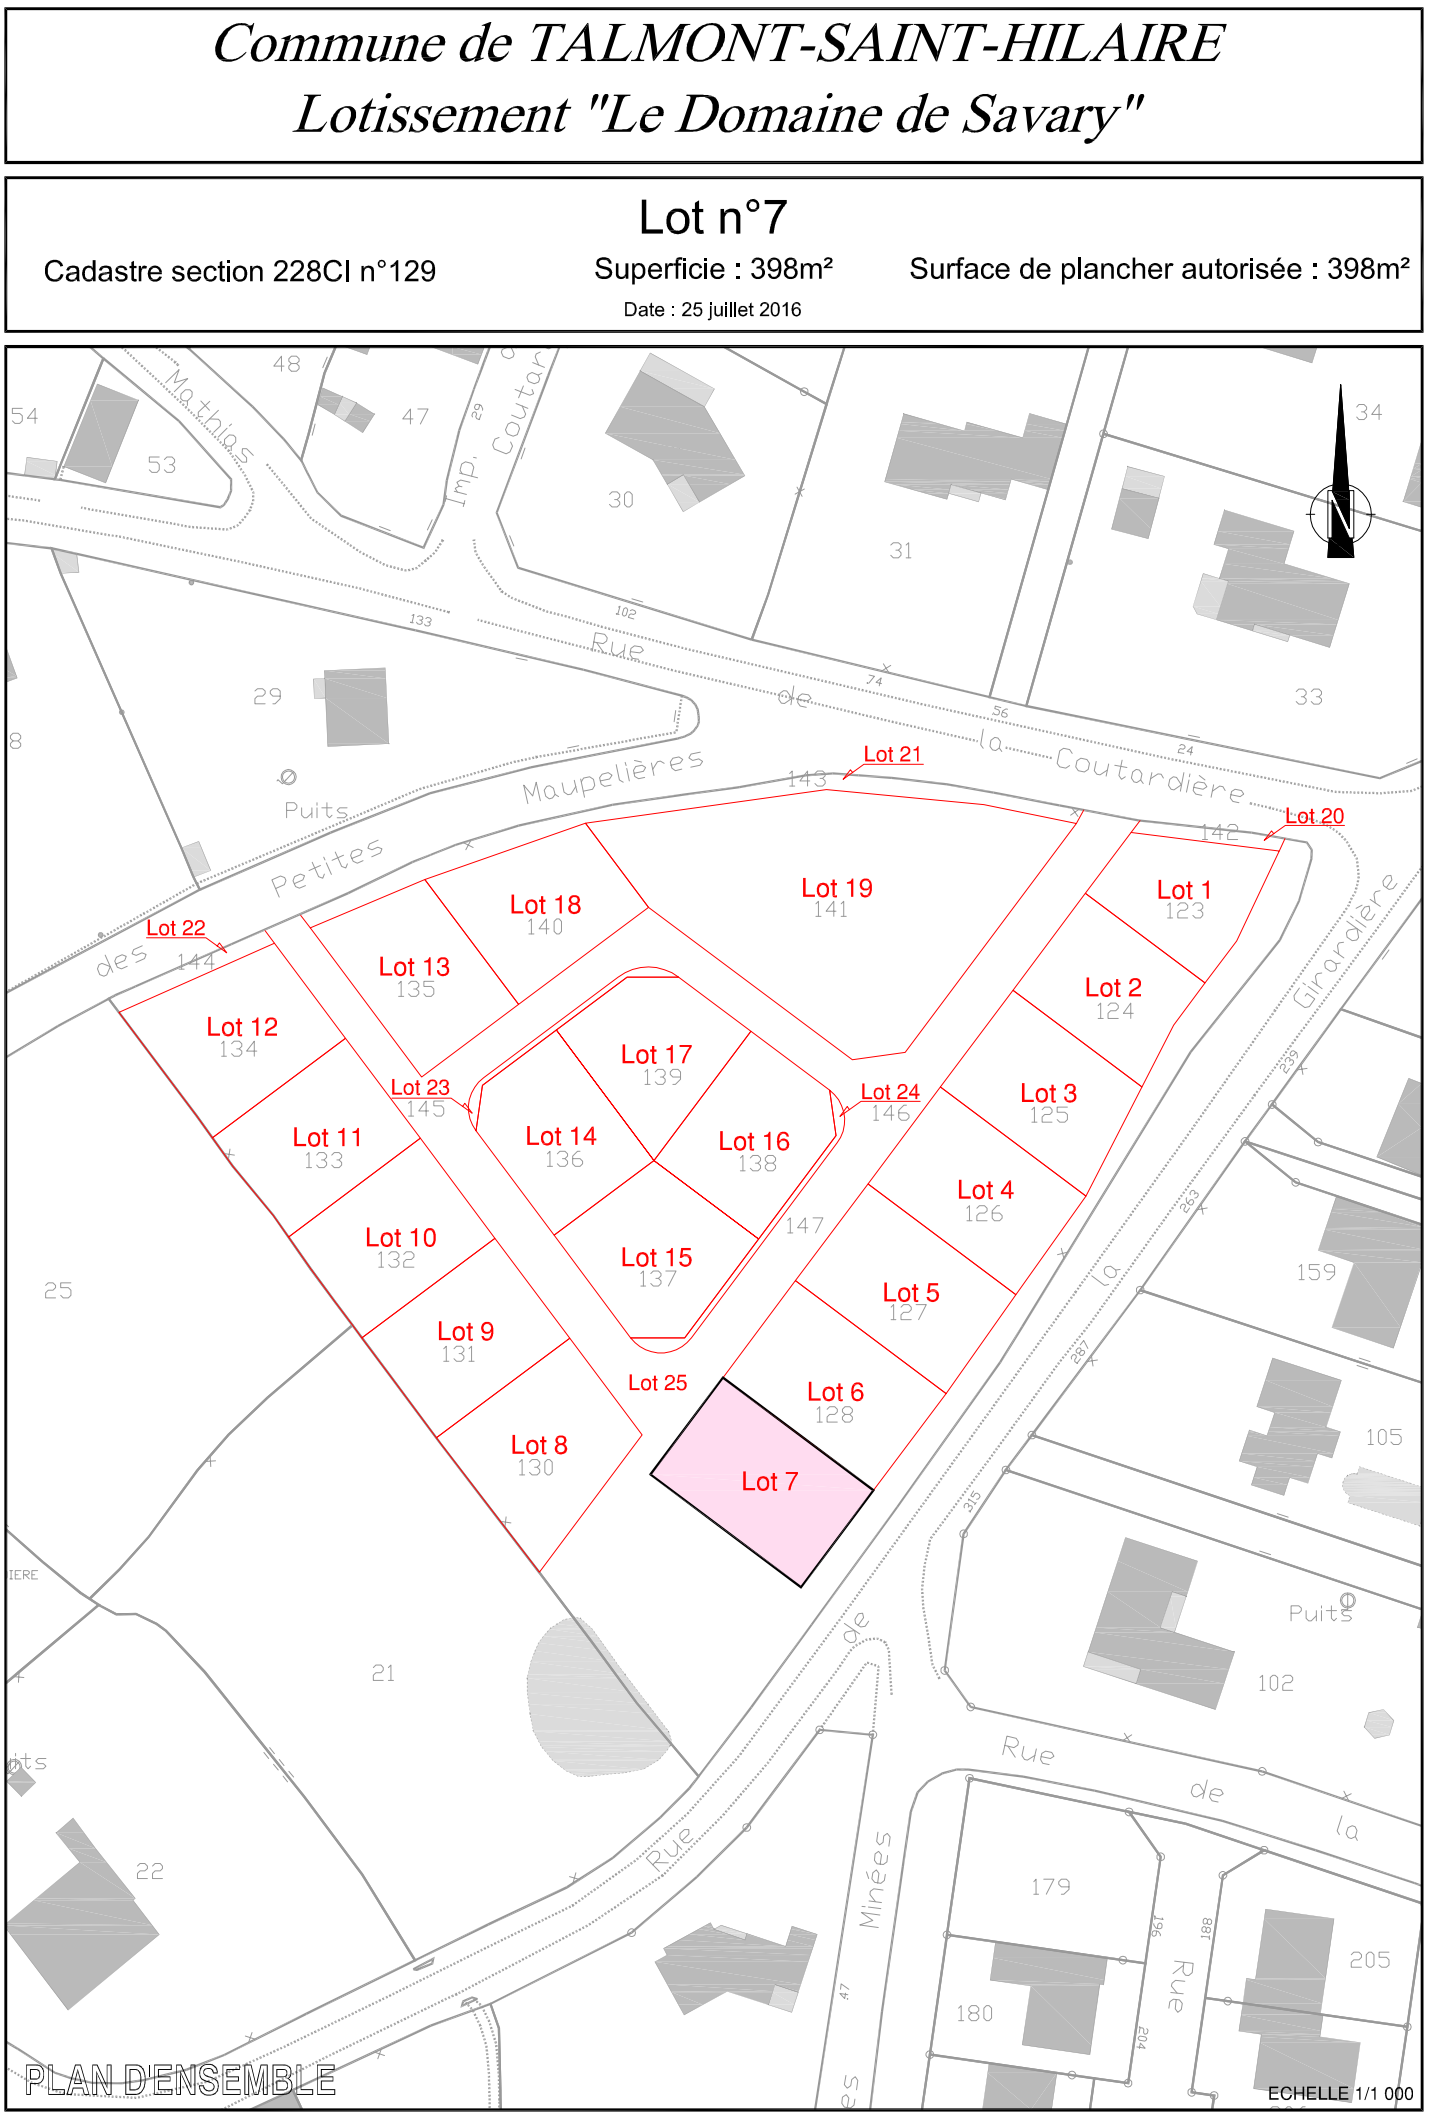


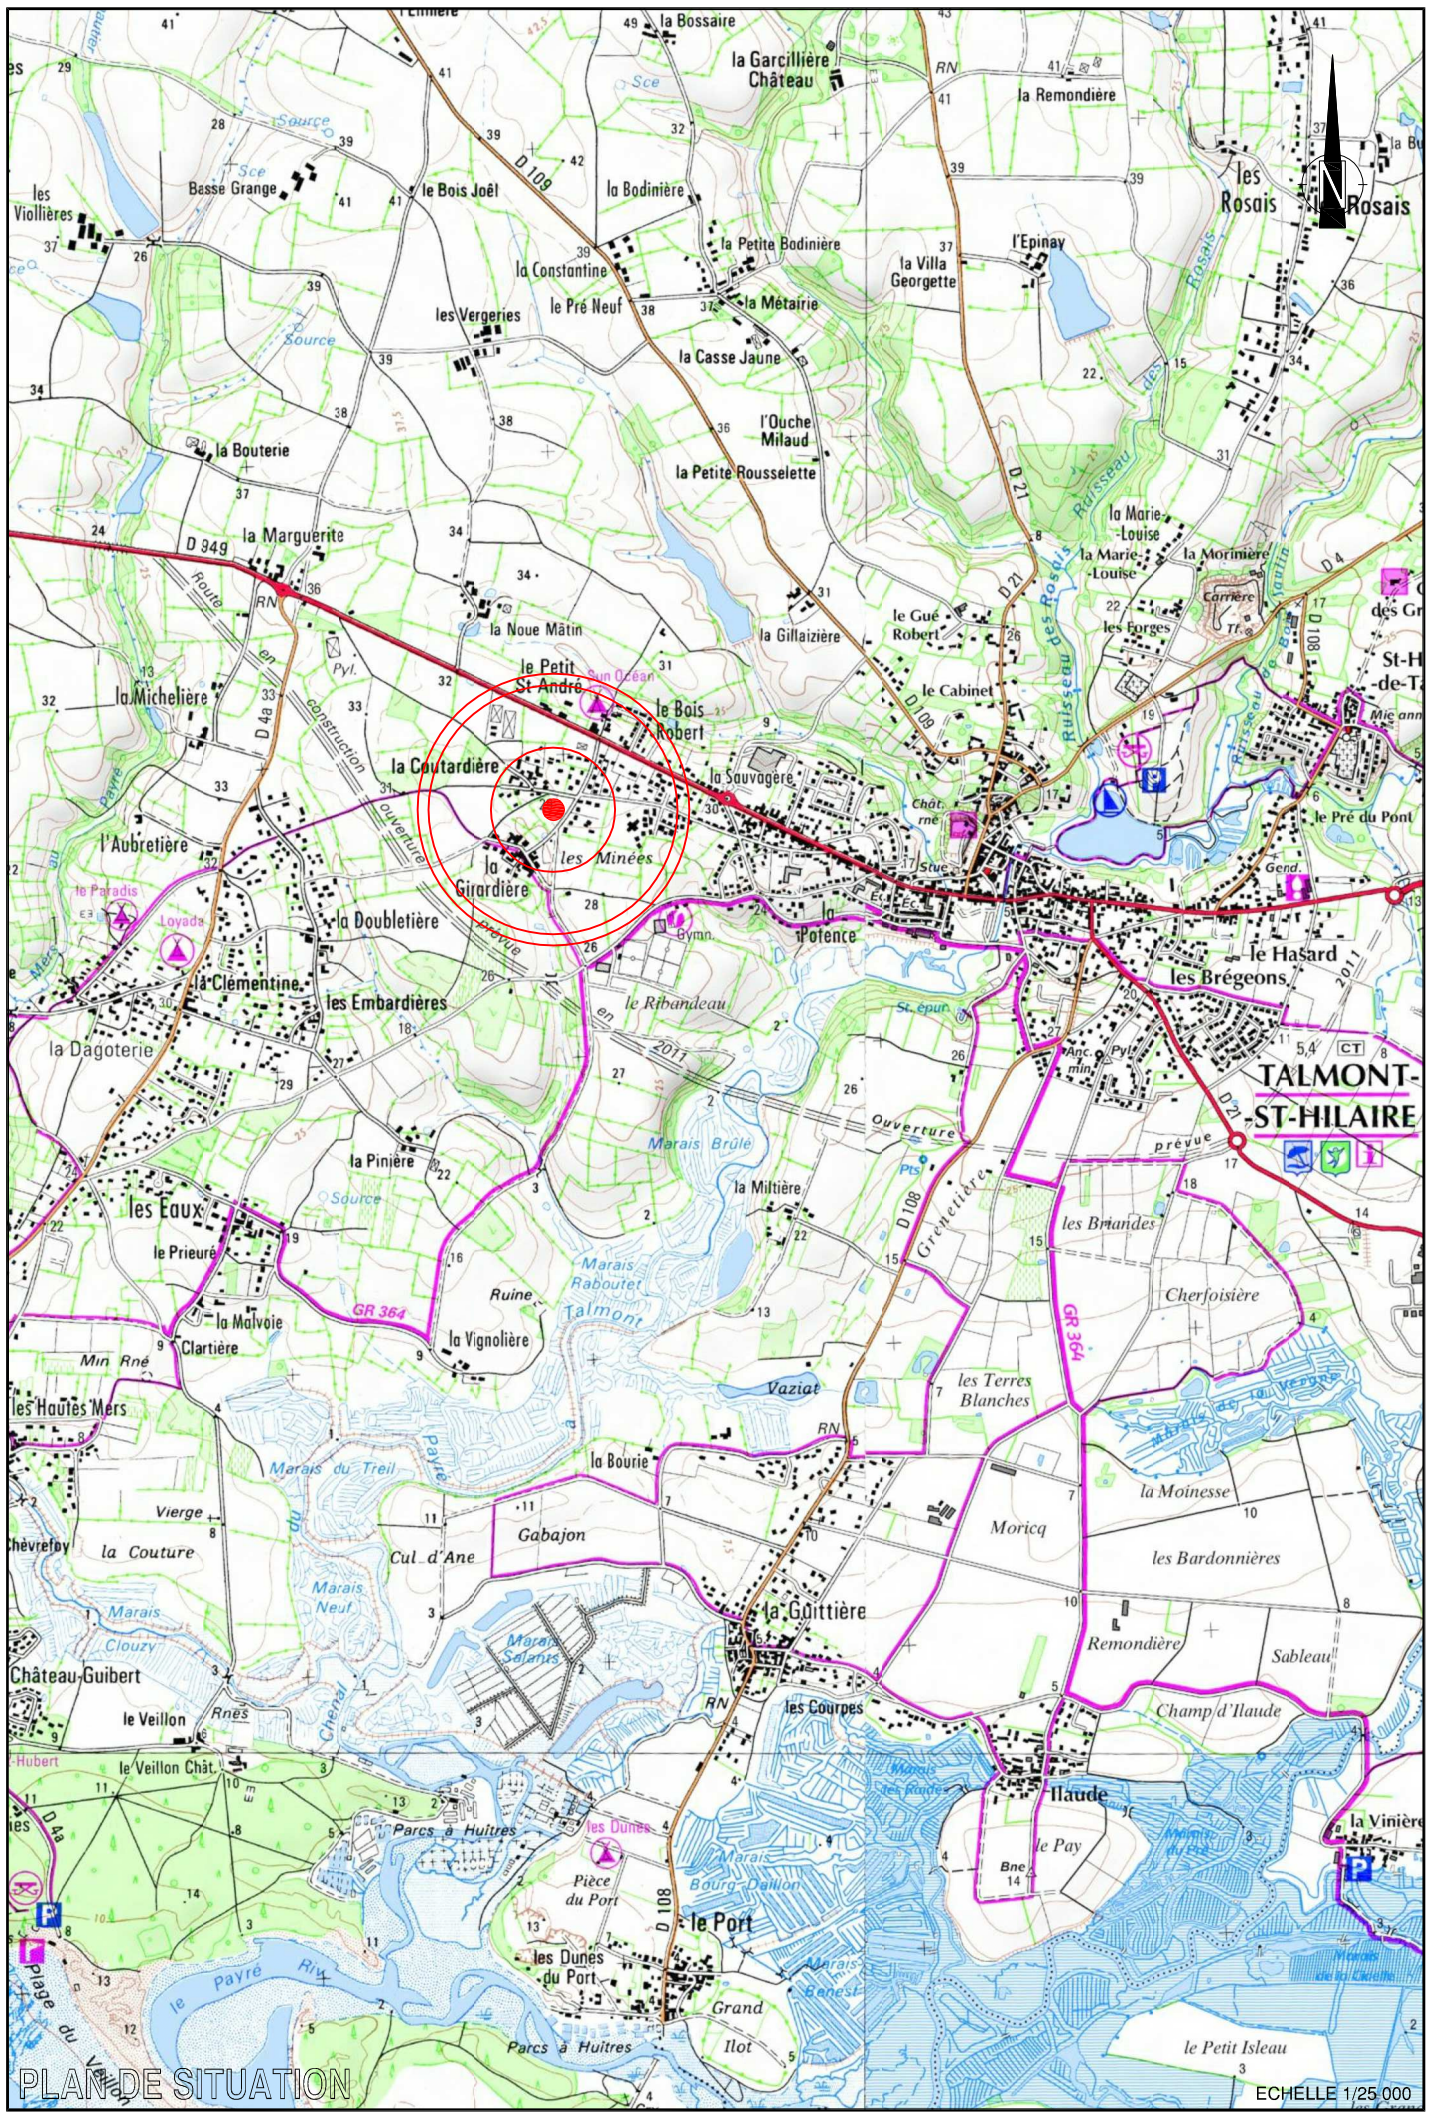

Echelle 1/250

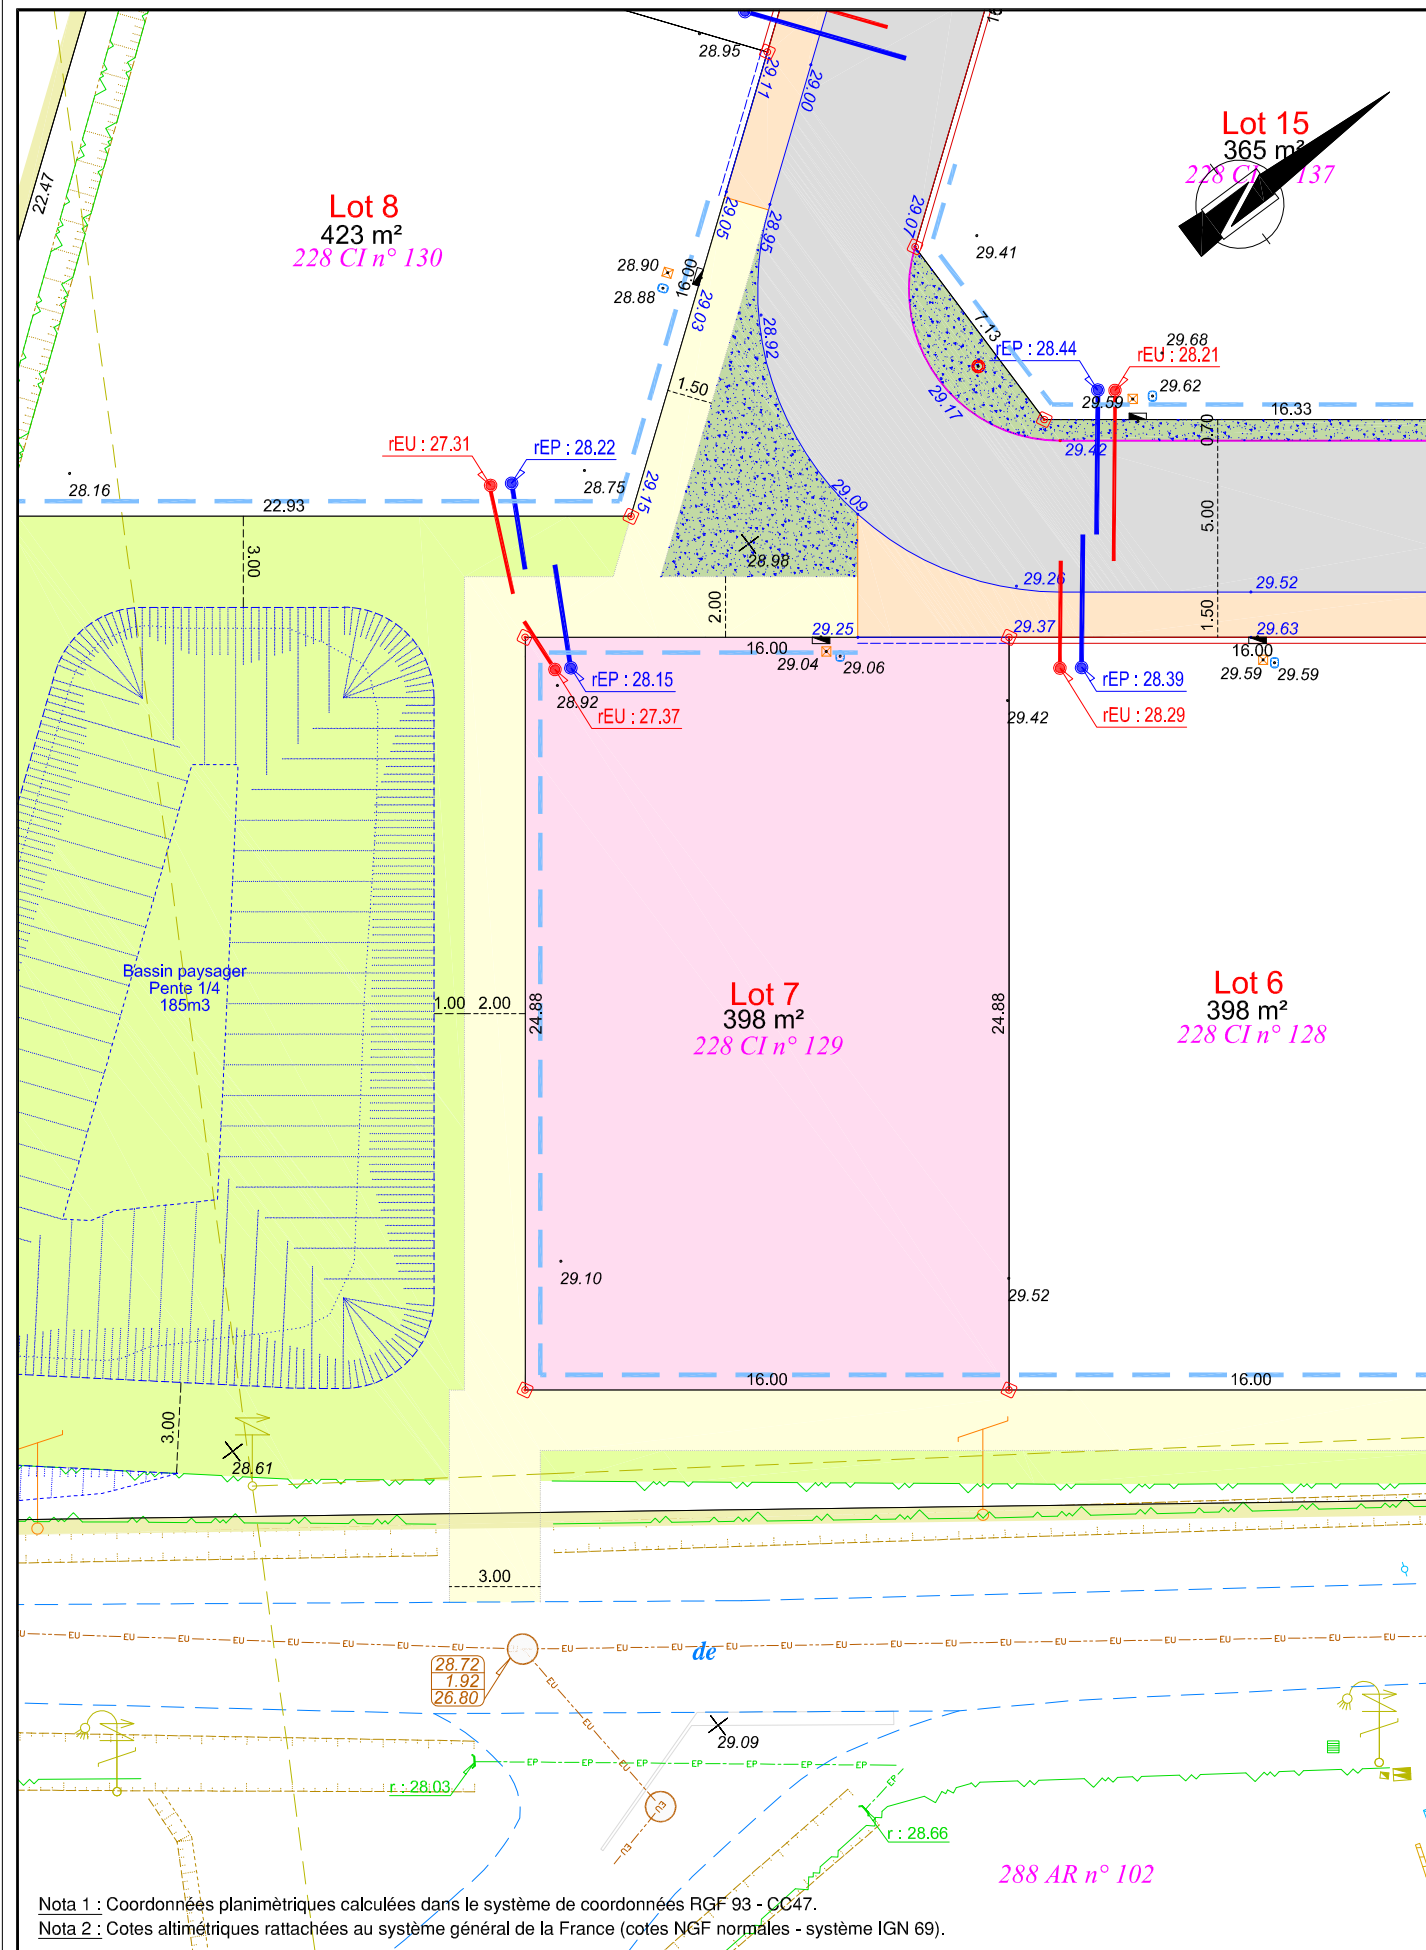

	: Mur
	: Bâti
	: Clôture et portail
	: Talus
	: Fossé
	: Bord de végétation
	: Bord de chaussée sans bordure
	: Limite d'opération
	: Regard et grilles d'Eaux Pluviales
	: Buse EP
	: Regard et Réseau d'Eaux Usées
	: Regards d'eau potable et BAC
	: Poteau et regards télécom.
	: Candélabre
	: Poteau et coffret électrique
	: Borne O.G.E. existante
	: Borne O.G.E. nouvelle
	: Repère géomètre
* 25.56	: Cote altimétrique
228 CI n°20	: Désignation cadastrale
	: Limite cadastrale non définie contradictoirement - Tracé figuratif

- : Coffret électrique
- : Coffrets électrique et gaz
- : Regard téléphonique
- : Compteur d'eau potable
- : Boite et branchement d'eaux pluviales
- : Boite et branchement d'eaux usées
- : Emplacement de réservation pour candélabre
- : Chambre téléphonique
- : Borne O.G.E.

	: Panneaux de signalisation
	: Altitude projet
	: Bordure de type "T1"
	: Bordure de type "AC1"
	: Bordure caniveau de type "CC1"
	: Bordure de type "CS1" posée à plat
	: Bordure de type "P1"
	: Bordure parpaings
	: Marquages au sol
	: Chaussée et accès aux lots finition enrobé noir
	: Trottoir et accès aux lots finition enrobé beige
	: Zone sablée
	: Engazonnement
	: Paillage biodégradable en toile ou fluide
	: Plantations basses
	: Haie bocagère à planter (hauteur maxi 2m)

- : Limite de lot
- 6.00 : Cote planimétrique
- Lot 1** : Numéro de lot
- — : Accès interdit
- : Emprise du lot
- *25.56 : Cote altimétrique

- Plan établi suivant le dossier de Permis d'Aménager 085 288 15 S 0002 autorisé le 06 juillet 2015.
- Alignement fixé suivant l'arrêté municipal AA 024/2015 délivré le 09.03.2015.
- Emplacements et cotations altimétriques des antennes EU et EP suivant le plan de recollement fourni par VALOT TP.
- Contrôle du bornage des lots effectué le 25.07.2016. Nivellement des lots et des réseaux souples réalisé le même jour.

LOD GIM
L'immobilier global

SARL LODGIM
Représentée par M. MILLOT David
3, allée des Tourbières
37360 BEAUMONT LA RONCE

GÉOMÈTRE-EXPERT

SELARL Jacques GUYAU
Géomètre Expert Foncier D.P.L.G.
120, Rue Richard Coeur de Lion
85440 TALMONT SAINT HILAIRE
Tél : 02. 51. 90. 62. 71 Fax : 02. 51. 90. 64. 48
E-mail : jguyau@wanadoo.fr

Référence : 14060 - PA "LE DOMAINE DE SAVARY"