

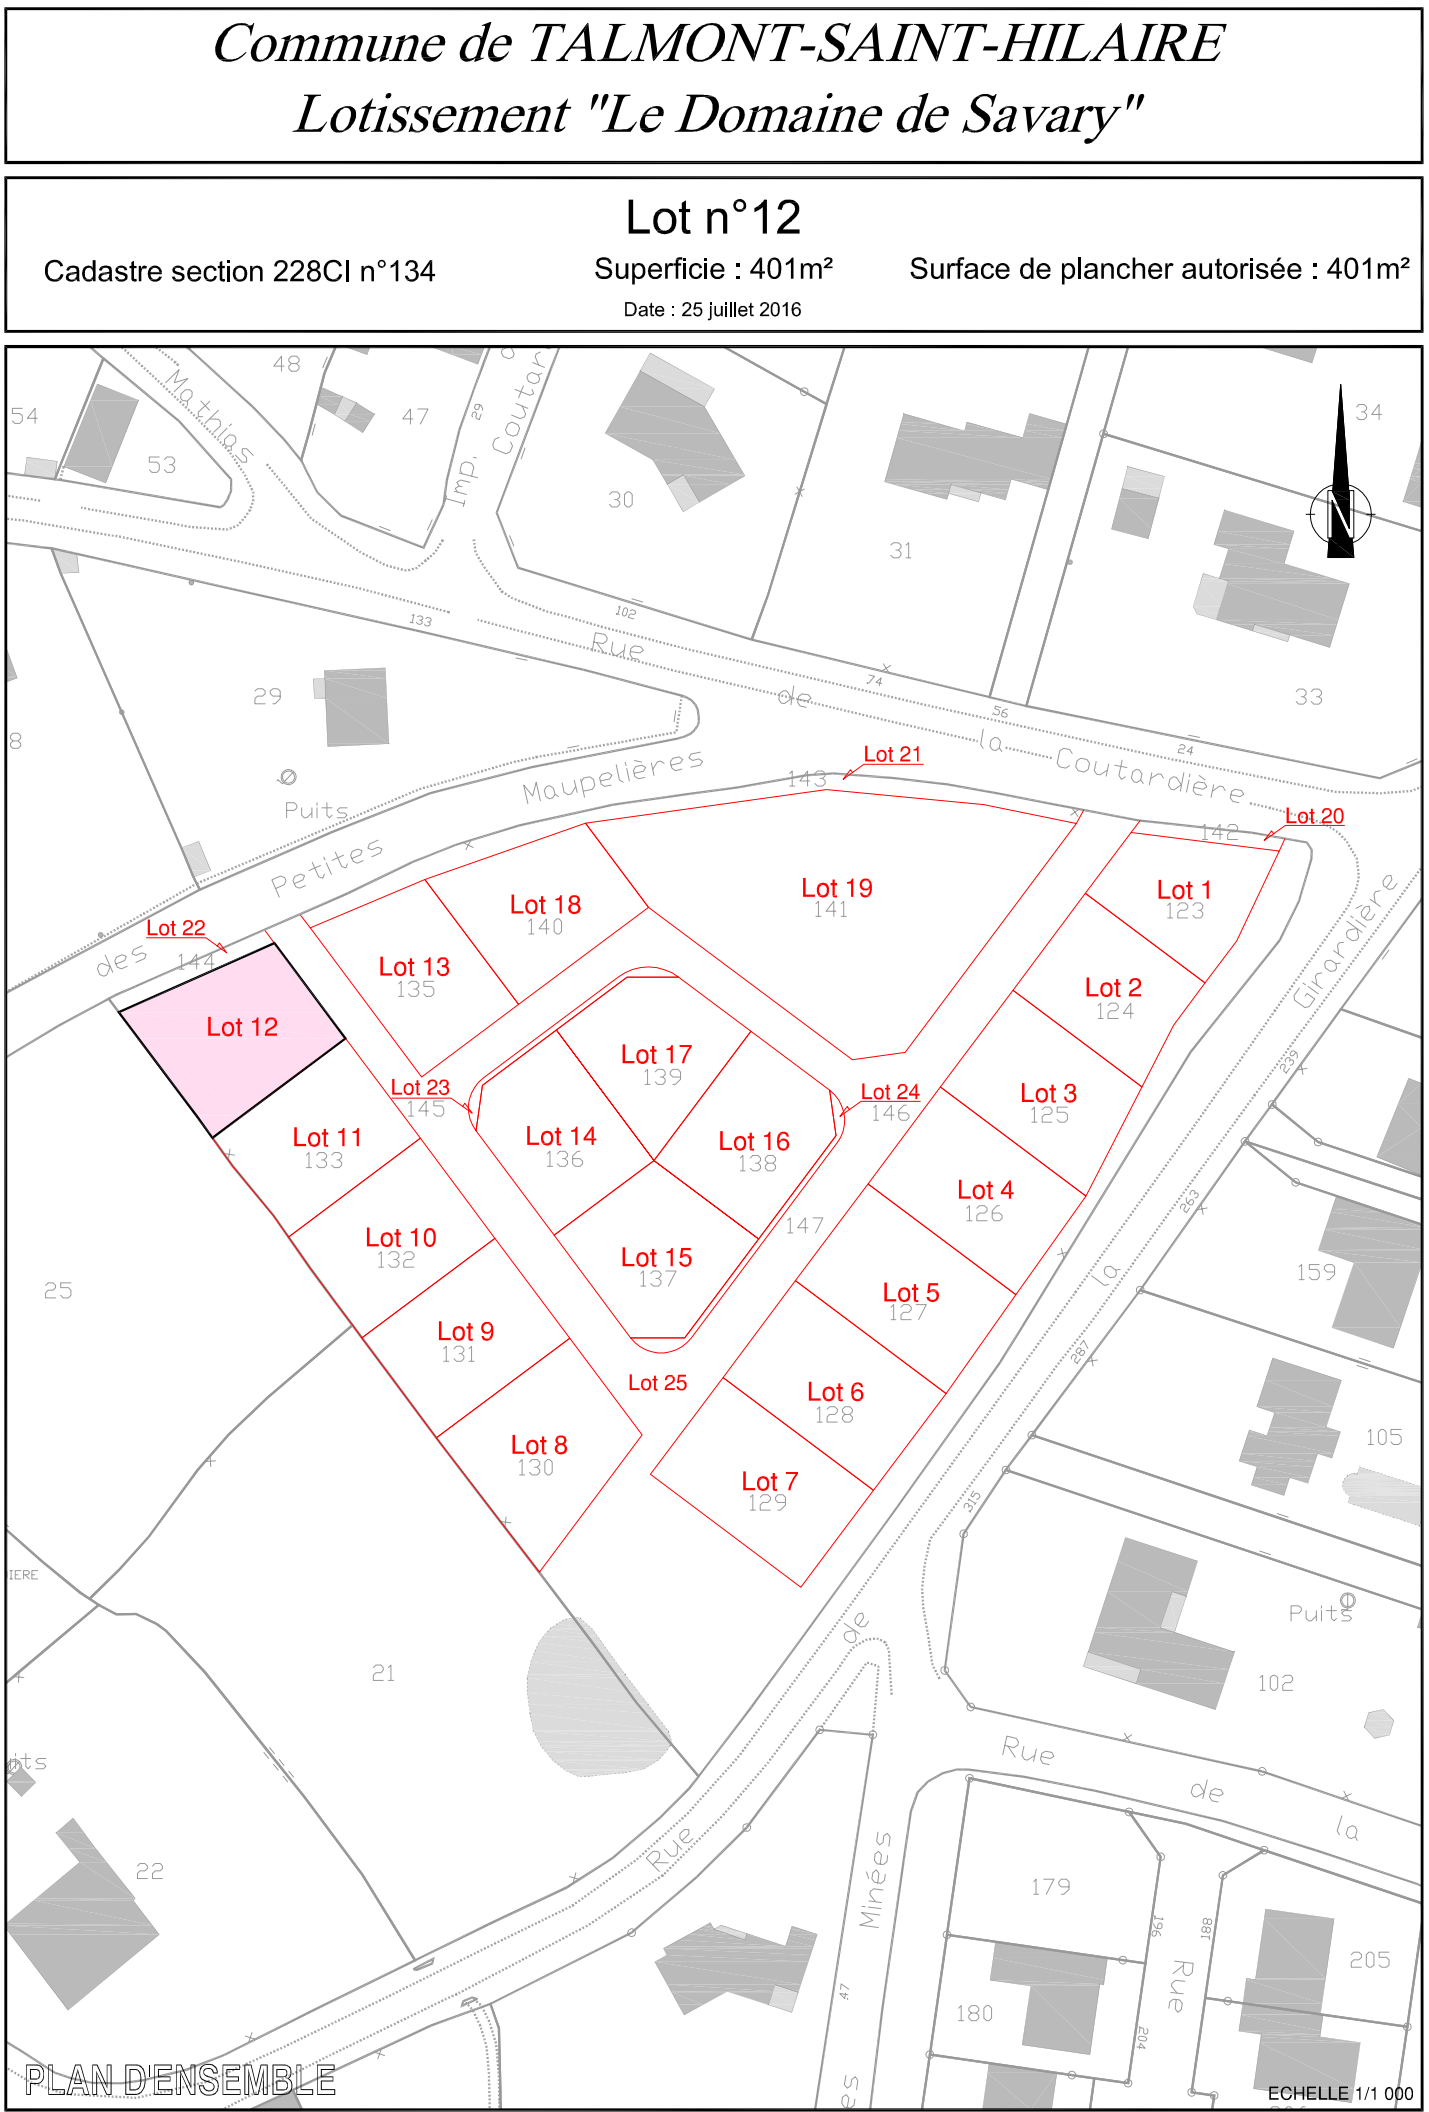


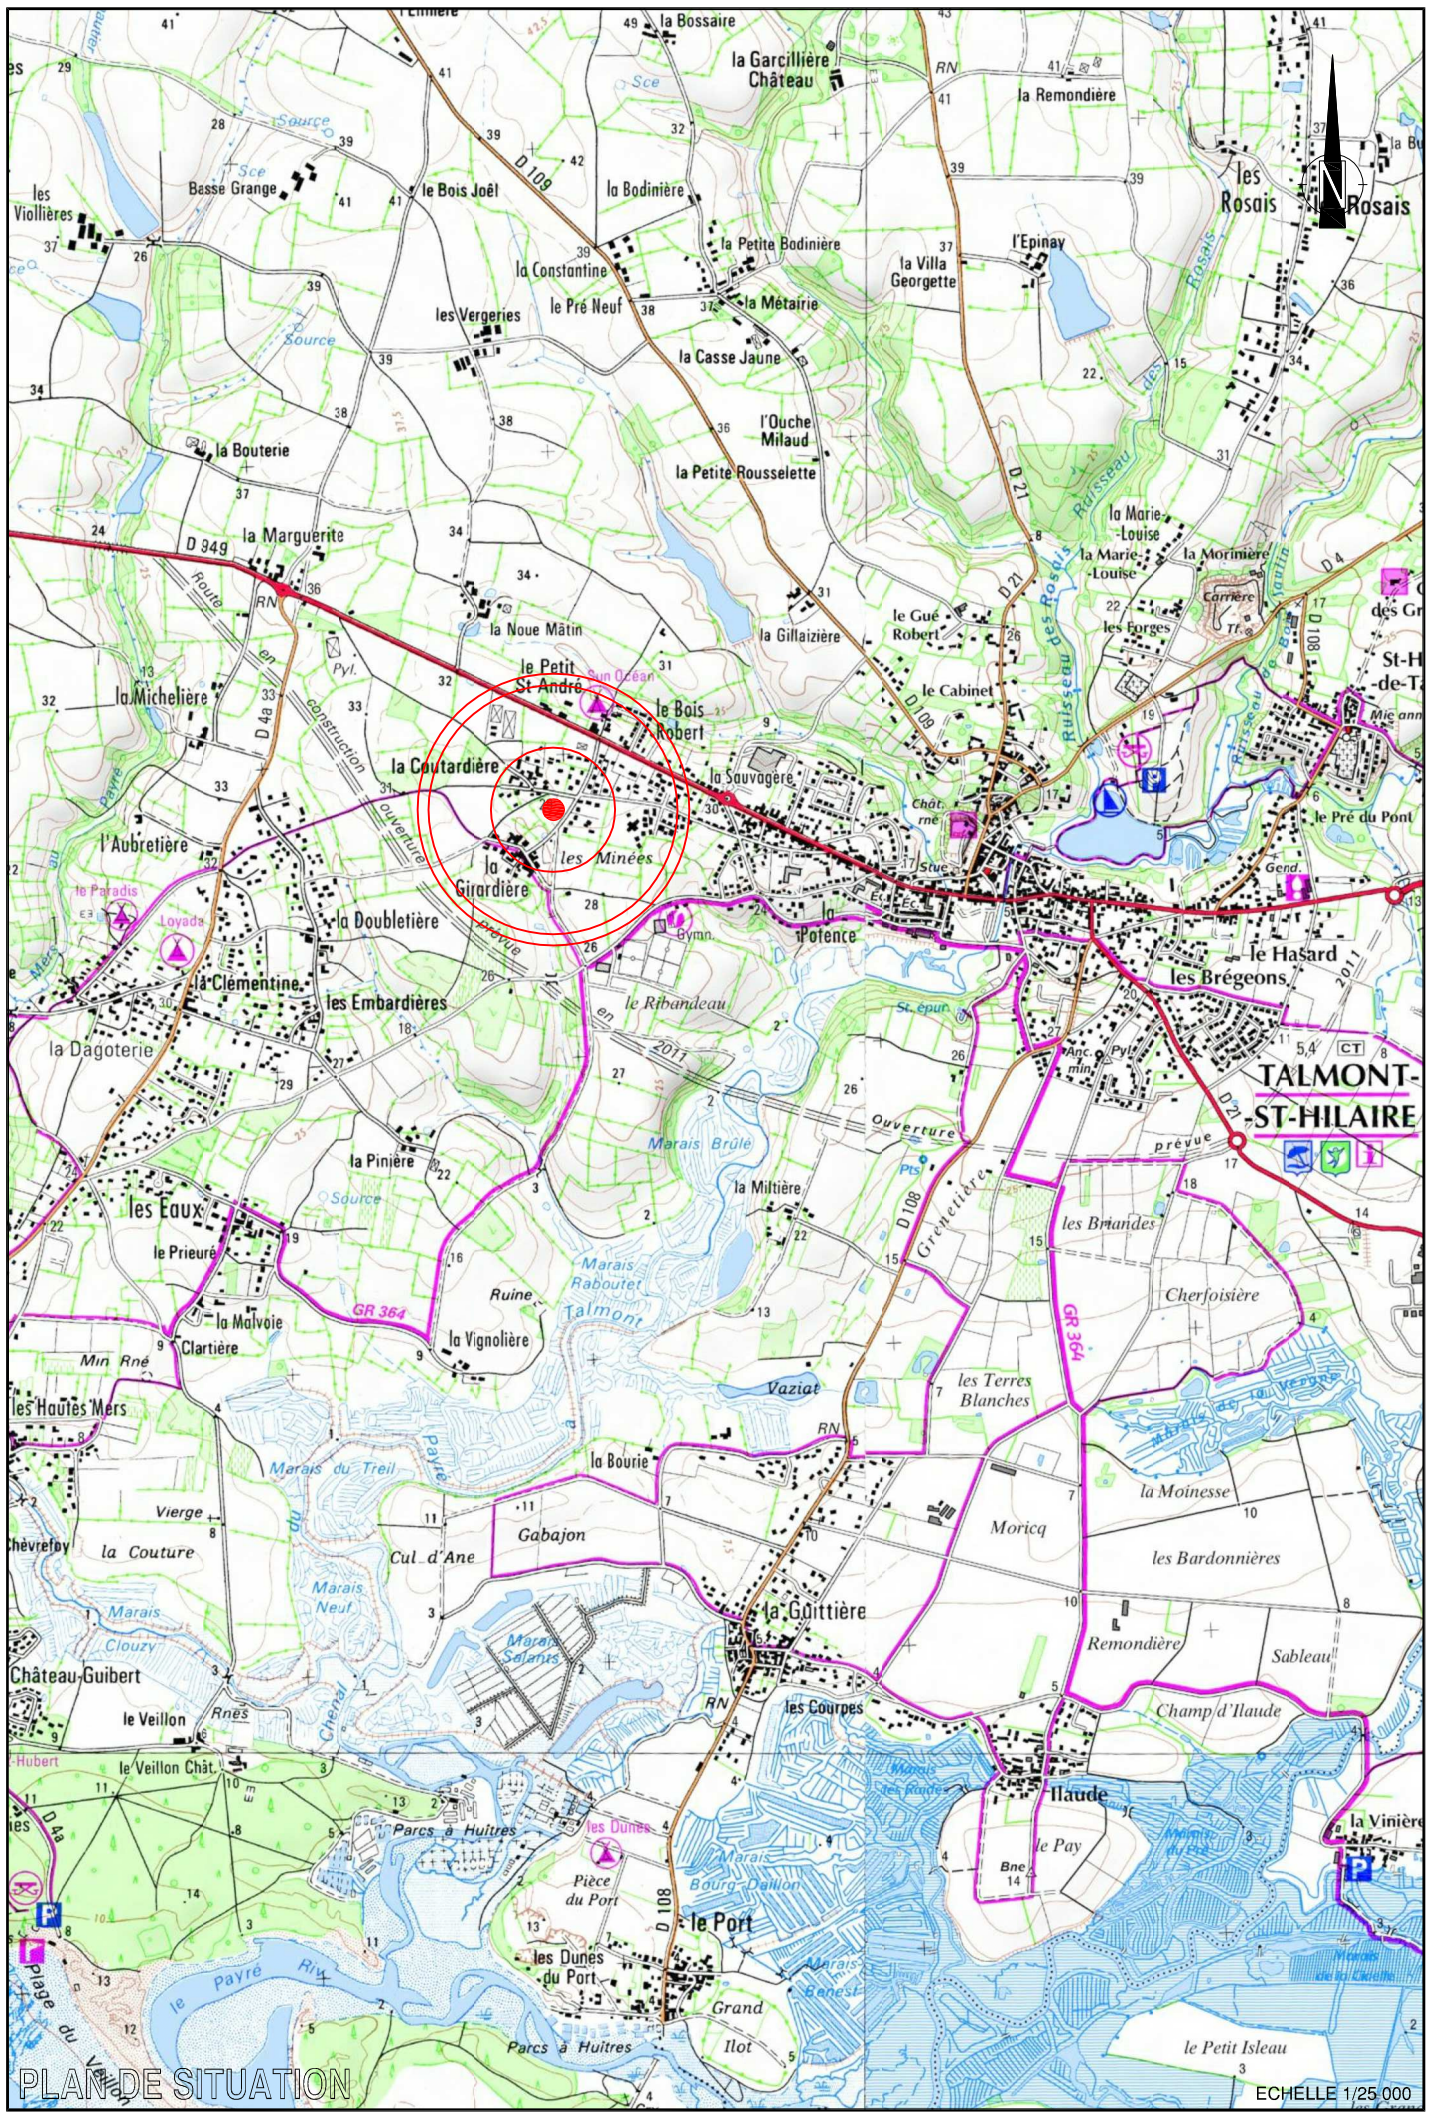

Echelle 1/250

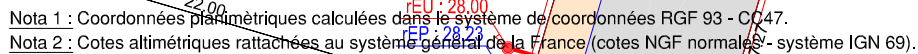

	: Mur
	: Bâti
	: Clôture et portail
	: Talus
	: Fossé
	: Bord de végétation
	: Bord de chaussée sans bordure
	: Limite d'opération
	: Regard et grilles d'Eaux Pluviales
	: Buse EP
	: Regard et Réseau d'Eaux Usées
	: Regards d'eau potable et BAC
	: Poteau et regards télécom.
	: Candélabre
	: Poteau et coffret électrique
	: Borne O.G.E. existante
	: Borne O.G.E. nouvelle
	: Repère géomètre
*25.56	: Cote altimétrique
<i>228 CI n°20</i>	: Désignation cadastrale
	: Limite cadastrale non définie contradictoirement - Tracé figuratif

- : Coffret électrique
- : Coffrets électrique et gaz
- : Regard téléphonique
- : Compteur d'eau potable
- : Boîte et branchement d'eaux pluviales
- : Boîte et branchement d'eaux usées
- : Emplacement de réservation pour candélabre
- : Chambre téléphonique
- : Borne O.G.E.

	: Panneaux de signalisation
	: Altitude projet
	: Bordure de type "T1"
	: Bordure de type "AC1"
	: Bordure caniveau de type "CC1"
	: Bordure de type "CS1" posée à plat
	: Bordure de type "P1"
	: Bordure parpaings
	: Marquages au sol
	: Chaussée et accès aux lots finition enrobé noir
	: Trottoir et accès aux lots finition enrobé beige
	: Zone sablée
	: Engazonnement
	: Paillage biodégradable en toile ou fluide
	: Plantations basses
	: Haie bocagère à planter (hauteur maxi 2m)

	: Limite de lot
	: Cote planimétrique
	: Numéro de lot
	: Accès interdit
	: Emprise du lot
	: Cote altimétrique

- Plan établi suivant le dossier de Permis d'Aménager 085 288 15 S 0002 autorisé le 06 juillet 2015.
- Alignement fixé suivant l'arrêté municipal AA 024/2015 délivré le 09.03.2015.
- Emplacements et cotations altimétriques des antennes EU et EP suivant le plan de recellement fourni par VALOT TP.
- Contrôle du bornage des lots effectué le 25.07.2016. Nivellement des lots et des réseaux souples réalisé le même jour.

LODGIM®
L'immobilier global

SARL LODGIM
Représentée par M. MILLOT David
3, allée des Tourbières
37360 BEAUMONT LA RONCE

GÉOMÈTRE-EXPERT

SELARL Jacques GUYAU
Géomètre Expert Foncier D.P.L.G.
120, Rue Richard Coeur de Lion
85440 TALMONT SAINT HILAIRE
Tél : 02. 51. 90. 62. 71 Fax : 02. 51. 90. 64. 48
E-mail : jguyau@wanadoo.fr

Référence : 14060 - PA "LE DOMAINE DE SAVARY"