


PLAN DE BORNAGE

Echelle 1/250

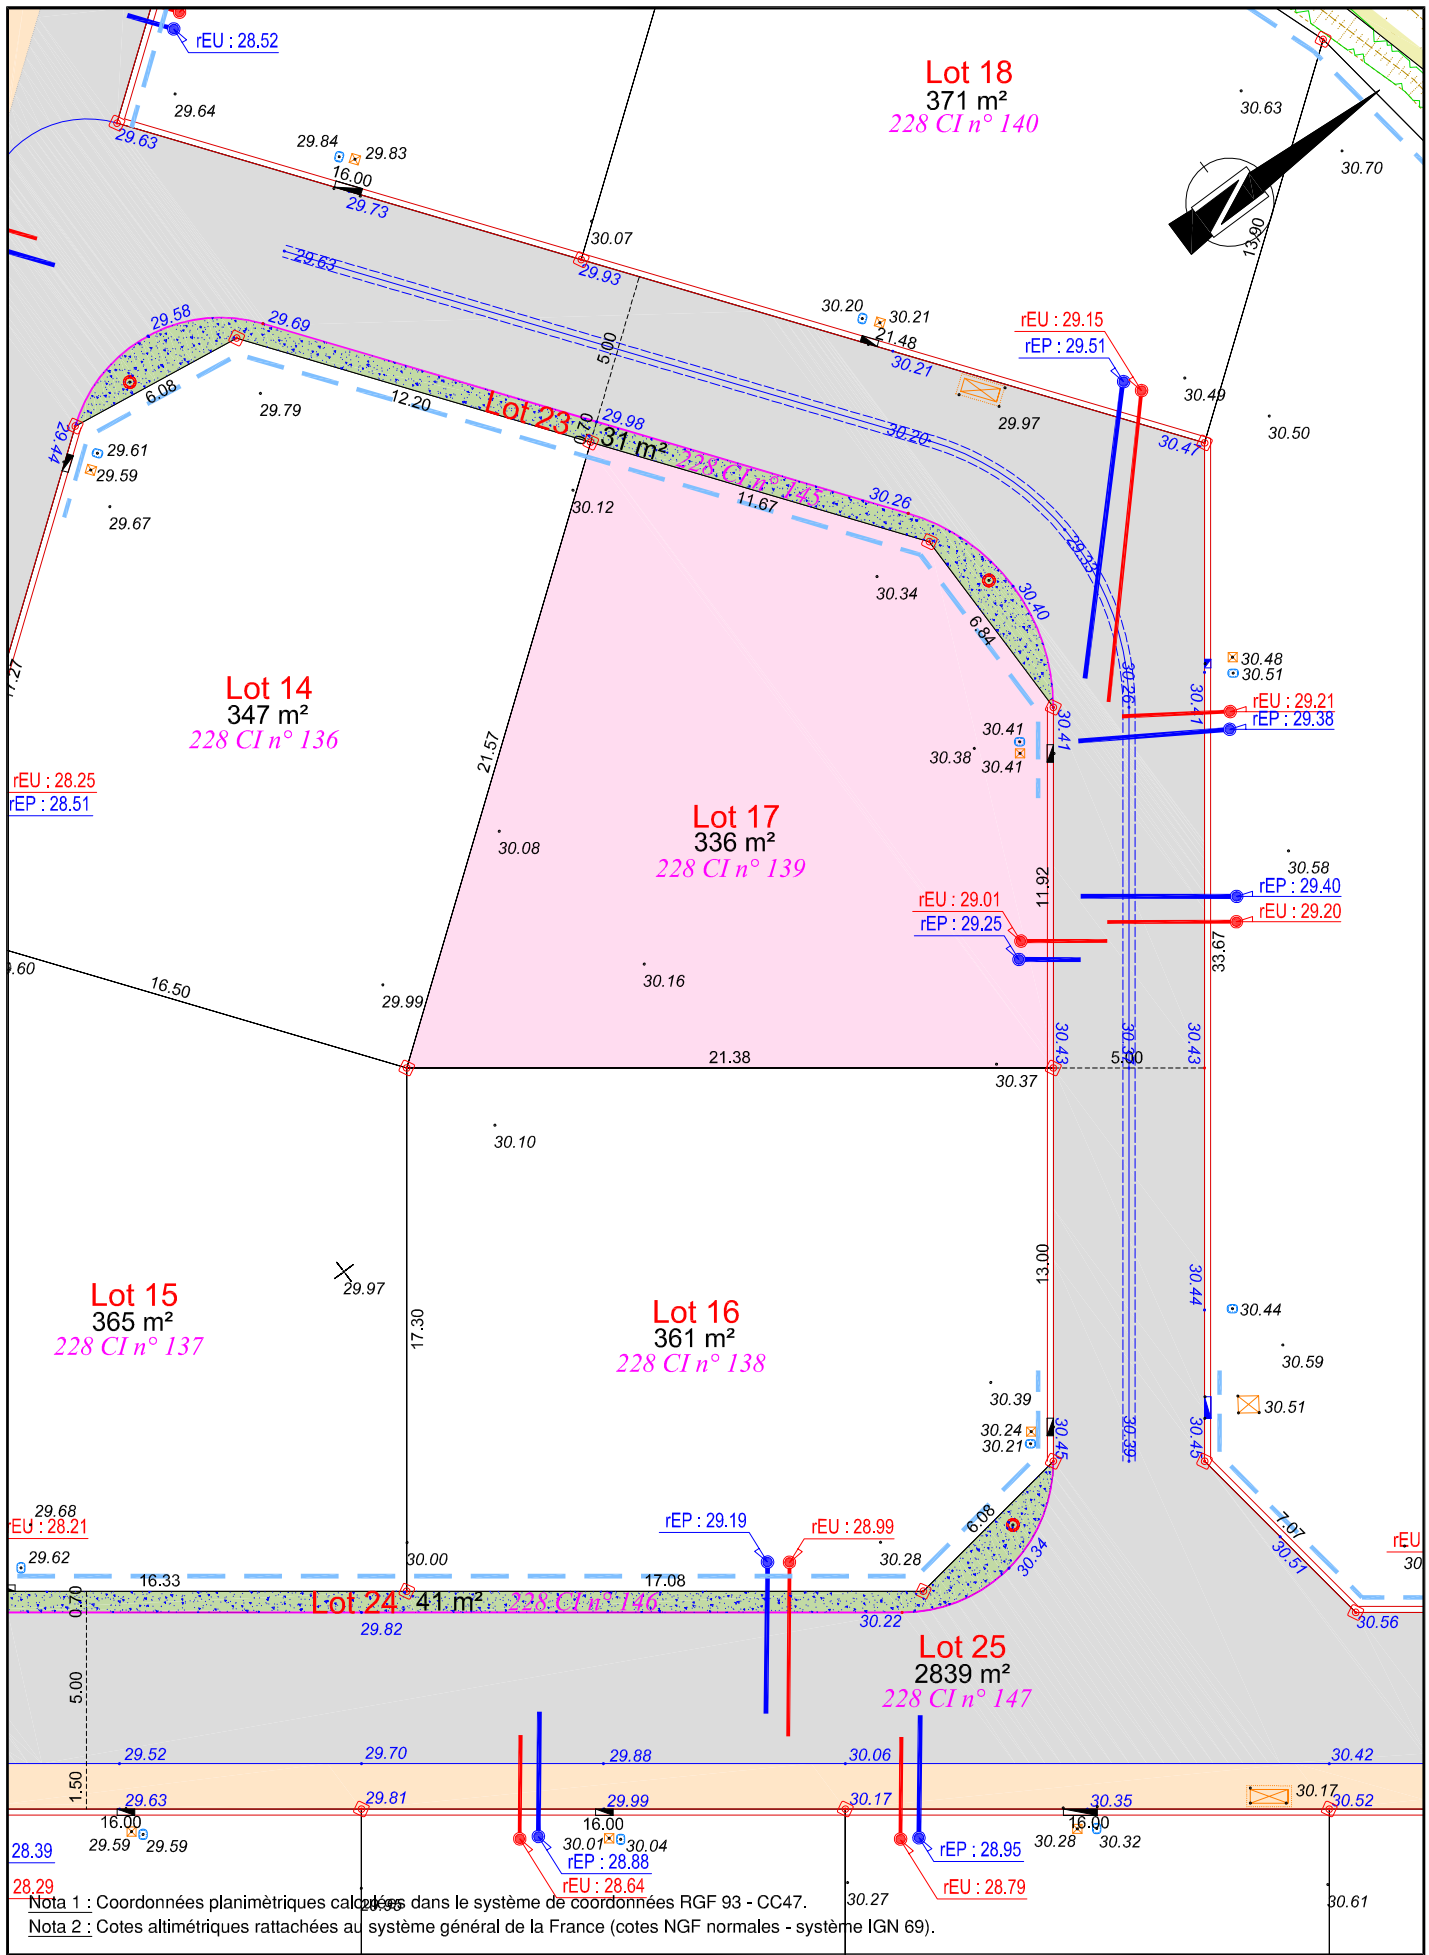

Nota 1 : Coordonnées planimétriques calculées dans le système de coordonnées RGF 93 - CC47.
Nota 2 : Cotes altimétriques rattachées au système général de la France (cotes NGF normales - système IGN 69).

Etat Initial

- Mur
- Bâti
- Clôture et portail
- Talus
- Fossé
- Bord de végétation
- Bord de chaussée sans bordure
- Limite d'opération
- Regard et grilles d'Eaux Pluviales
- Buse EP
- Regard et Réseau d'Eaux Usées
- Regards d'eau potable et BAC
- Poteau et regards télécom.
- Candélabre
- Poteau et coffret électrique
- Borne O.G.E. existante
- Borne O.G.E. nouvelle
- Repère géomètre
- Cote altimétrique
- Désignation cadastrale
- Limite cadastrale non définie contradictoirement - Tracé figuratif

Travaux 1ère phase

- Coffret électrique
- Coffrets électrique et gaz
- Regard téléphonique
- Compteur d'eau potable
- Boîte et branchement d'eaux pluviales
- Boîte et branchement d'eaux usées
- Emplacement de réservation pour candélabre
- Chambre téléphonique
- Borne O.G.E.

Travaux restants à réaliser

- Panneaux de signalisation
- Altitude projet
- Bordure de type "T1"
- Bordure de type "AC1"
- Bordure caniveau de type "CC1"
- Bordure de type "CS1" posée à plat
- Bordure de type "P1"
- Bordure parpaings
- Marquages au sol
- Chaussée et accès aux lots finition enrobé noir
- Trottoir et accès aux lots finition enrobé beige
- Zone sablée
- Engazonnement
- Paillage biodégradable en toile ou fluide
- Plantations basses
- Haie bocagère à planter (hauteur maxi 2m)

Légende Composition

- Limite de lot
- Cote planimétrique
- Lot 1
- Accès interdit
- Emprise du lot
- Cote altimétrique


Remarques importantes :

- Plan établi suivant le dossier de Permis d'Aménager 085 288 15 S 0002 autorisé le 06 juillet 2015.
- Alignement fixé suivant l'arrêté municipal AA 024/2015 délivré le 09.03.2015.
- Emplacements et cotations altimétriques des antennes EU et EP suivant le plan de recollement fourni par VALOT TP.
- Contrôle du bornage des lots effectué le 25.07.2016. Nivellement des lots et des réseaux souples réalisé le même jour.

Aménageur :

LODGIM
L'immobilier global
SARL LODGIM
Représentée par M. MILLOT David
3, allée des Tourbières
37360 BEAUMONT LA RONCE

Géomètre-Expert :

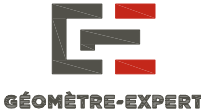

SELARL Jacques GUYAU
Géomètre Expert Foncier D.P.L.G.
120, Rue Richard Coeur de Lion
85440 TALMONT SAINT HILAIRE
Tél : 02. 51. 90. 62. 71 Fax : 02. 51. 90. 64. 48
E-mail : jguyau@wanadoo.fr