

# Commune de TALMONT-SAINT-HILAIRE

## Lotissement "Le Fief Martel I"


Lot n°22

Cadastre section 228BT n°59

Superficie : 308m<sup>2</sup>


Surface de plancher autorisée : 150m<sup>2</sup>

Date : 25 octobre 2021

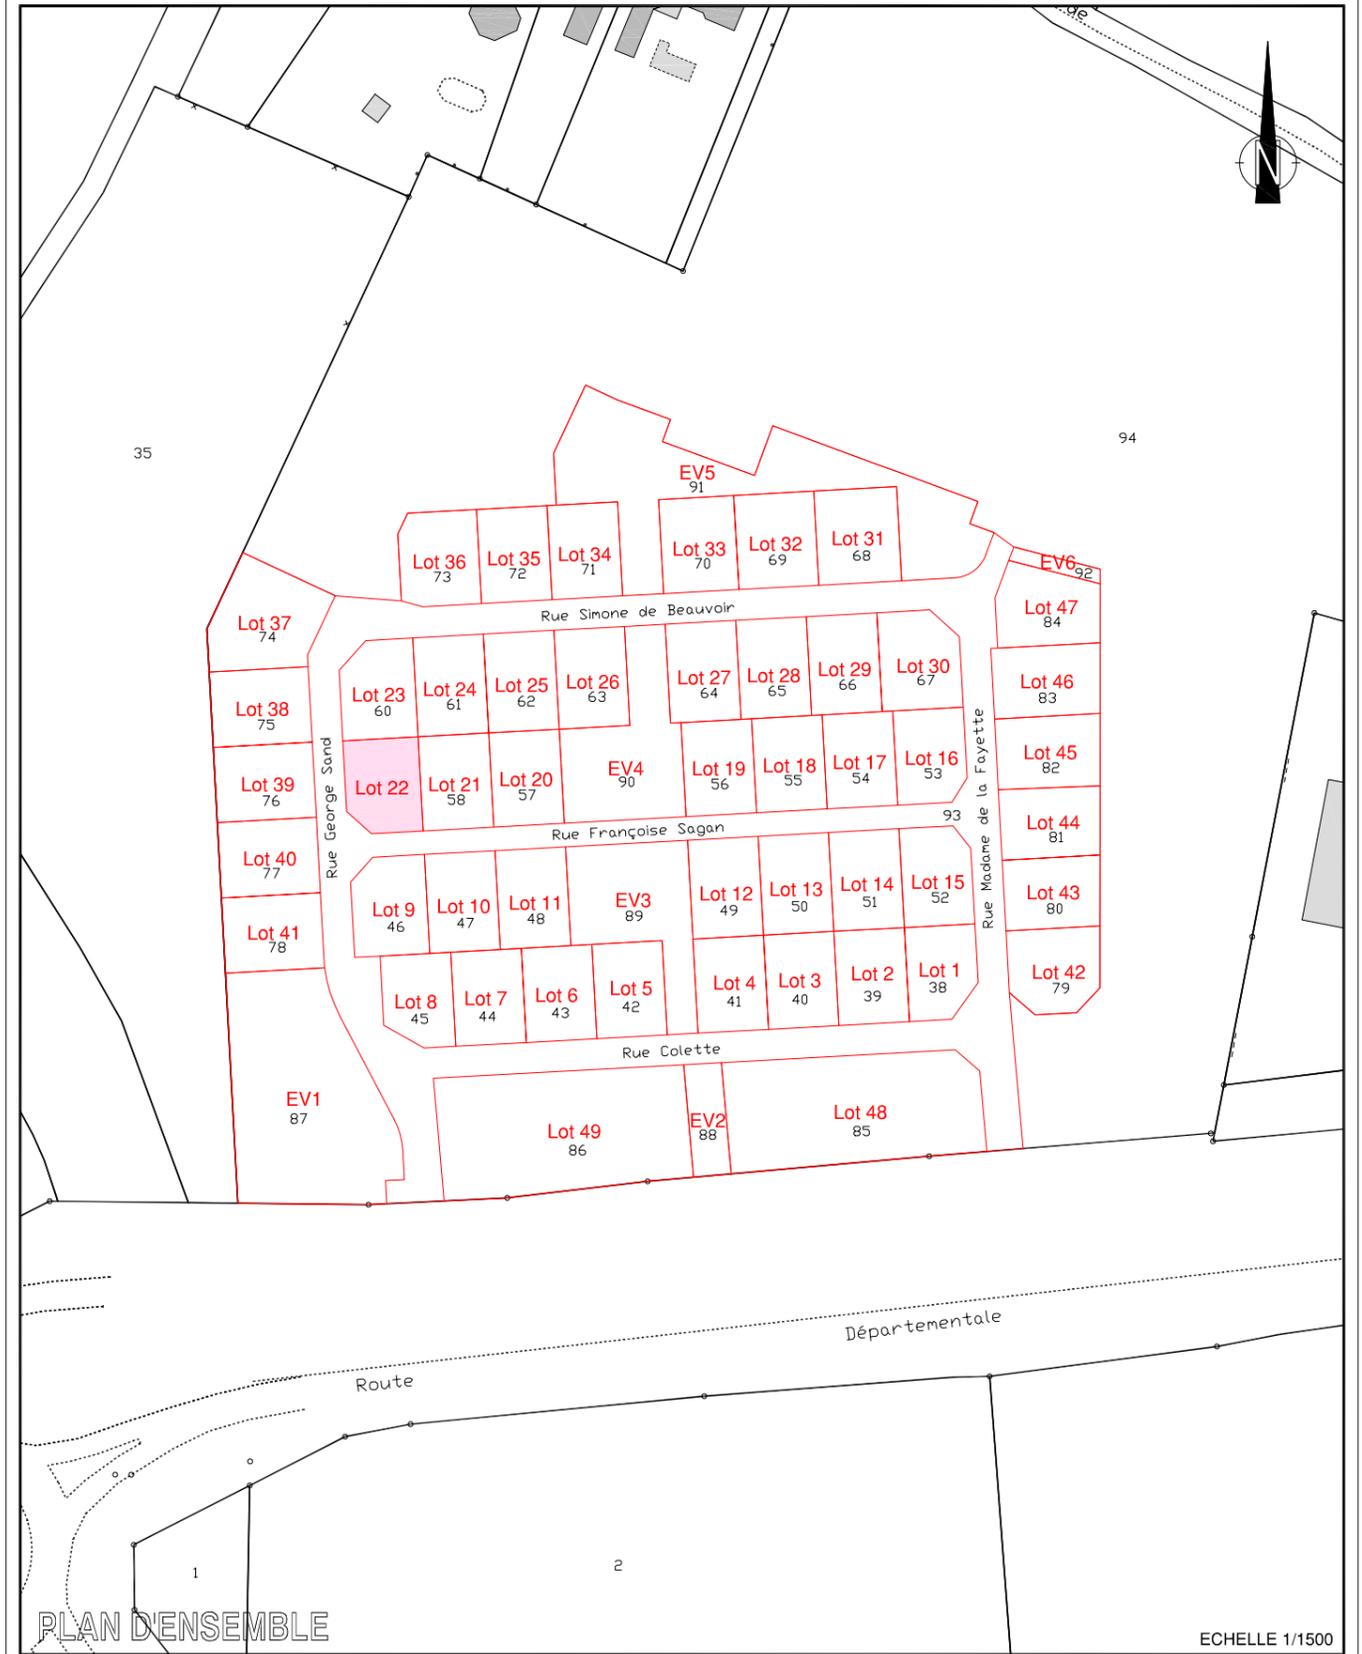

# EXTRAIT DU PLAN DE COMPOSITION ET DES TRAVAUX

Echelle 1/250

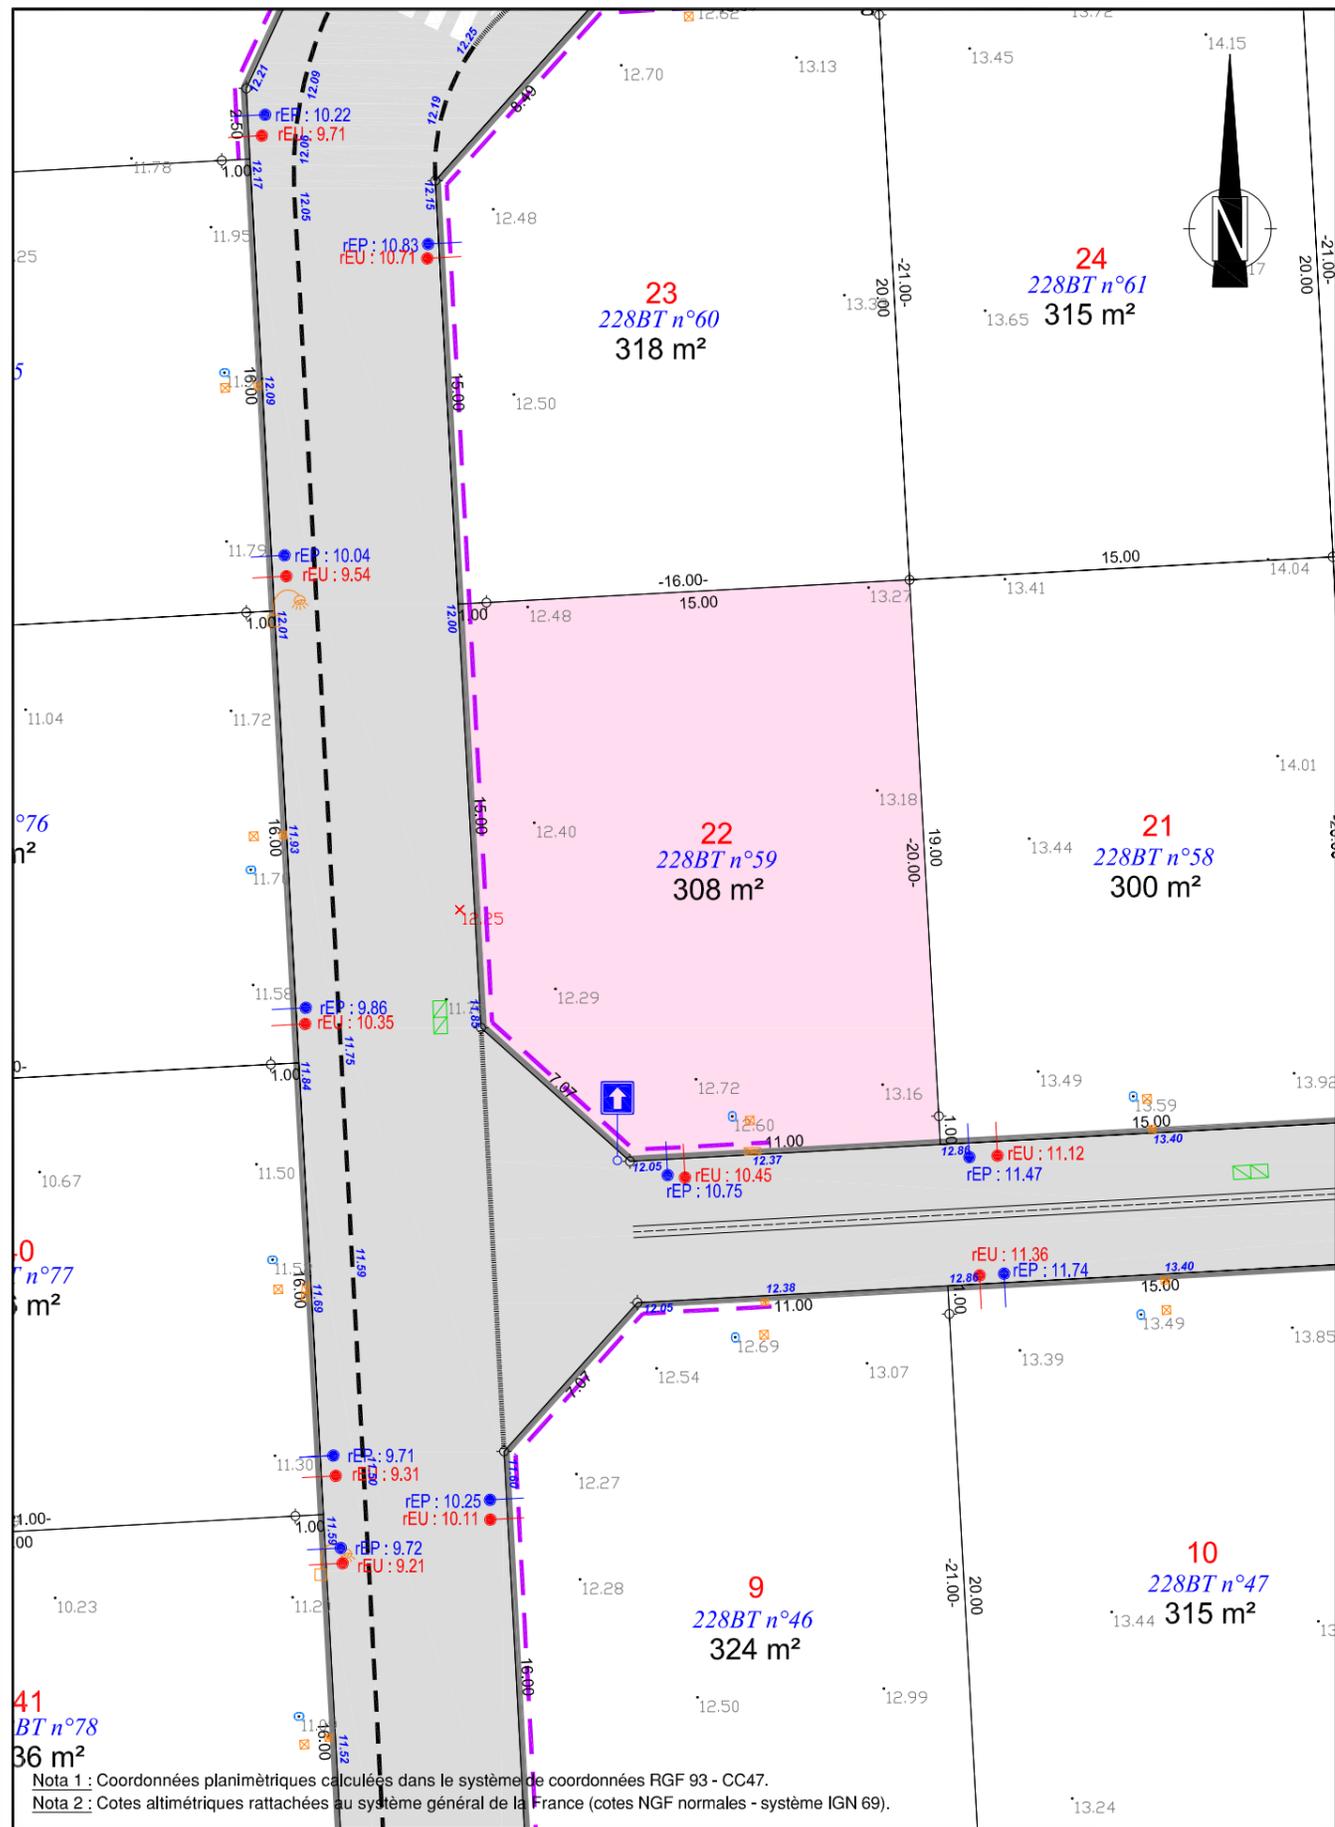

Nota 1 : Coordonnées planimétriques calculées dans le système de coordonnées RGF 93 - CC47.  
 Nota 2 : Cotes altimétriques rattachées au système général de la France (cotes NGF normales - système IGN 69).

## LEGENDE

- : Mur et signe d'appartenance
- : Bâti
- : Bordure haute
- : Bord de chaussée sans bordure
- : Talus
- : Fossé
- : Fossé léger ou écoulement
- : Bord de haie ou broussailles
- : Arbre - sapin
- : Haie - tracé figuratif
- : Limite d'opération
- : Tête de sécurité et buse EP
- : Grilles d'eaux pluviales
- : Coffret électrique
- : Chambre et poteau télécom
- : Regard non identifié
- : Bouche à clé AEP
- : Borne O.G.E. existante
- : Borne O.G.E. nouvelle
- : Repère géomètre
- : Cote altimétrique
- : Cote planimétrique
- : Désignation cadastrale
- : Limite cadastrale non définie contradictoirement - Tracé figuratif

## Travaux 1ère phase

- : Coffret électrique
  - : Regard téléphonique
  - : Compteur d'eau potable
  - : Boîte de branchement d'eaux pluviales
  - : Boîte de branchement d'eaux usées
  - : Chambre téléphonique
- ### Travaux restant à réaliser
- : Candélabre
  - : Altitude projet
  - : Bordure de type "T2"
  - : Bordure de type "T2" basse
  - : Bordure de type "AC1"
  - : Bordure caniveau de type "CC1"
  - : Bordure de type "P1"
  - : Bordure parpaings
  - : Marquages au sol
  - : Chaussée et trottoirs finition enrobé noir
  - : Chaussée dalles béton engazonnées
  - : Zone sablée
  - : Sentier terre-pierre largeur 1.50m
  - : Engazonnement
  - : Plantations basses sur paillage biodégradable
  - : Haie bocagère à planter
  - : Arbres à planter
  - : Potelet et lisse en bois
  - : Clôture grillagée hauteur 1m

## LEGENDE COMPOSITION

- : Cote planimétrique
- : Numéro de lot
- : Accès interdit à tous véhicules
- : Accrochage imposé de la construction
- : Zone non aedificandi (largeur 3m)
- : Emprise du lot

### Remarques importantes :

- Plan établi suivant le dossier de Permis d'Aménager 085 288 19 S 0012 autorisé le 2020.
- Emplacements et cotations altimétriques des antennes EU et EP des lots suivant le plan de recolement fourni par VALOT TP.
- Contrôle du bornage des lots effectué le 29.09.2021. Nivellement des lots et des réseaux souples réalisé le même jour.

### Aménageur :

**LODGIM**  
 AMÉNAGEUR - PROMOTEUR  
 SARL LODGIM  
 Représentée par M. MILLOT David  
 La Croisée - Bourgenay  
 85440 TALMONT-SAINT-HILAIRE

### Géomètre-Expert :

**GÉOMÈTRE-EXPERT**  
 SELARL GARCIA-THOUZEAU  
 Géomètres Experts Foncier  
 120, Rue Richard Coeur de Lion  
 85440 TALMONT SAINT HILAIRE  
 Tél : 02. 51. 90. 62. 71  
 E-mail : geotalmont@gmail.com