


Echelle 1/250

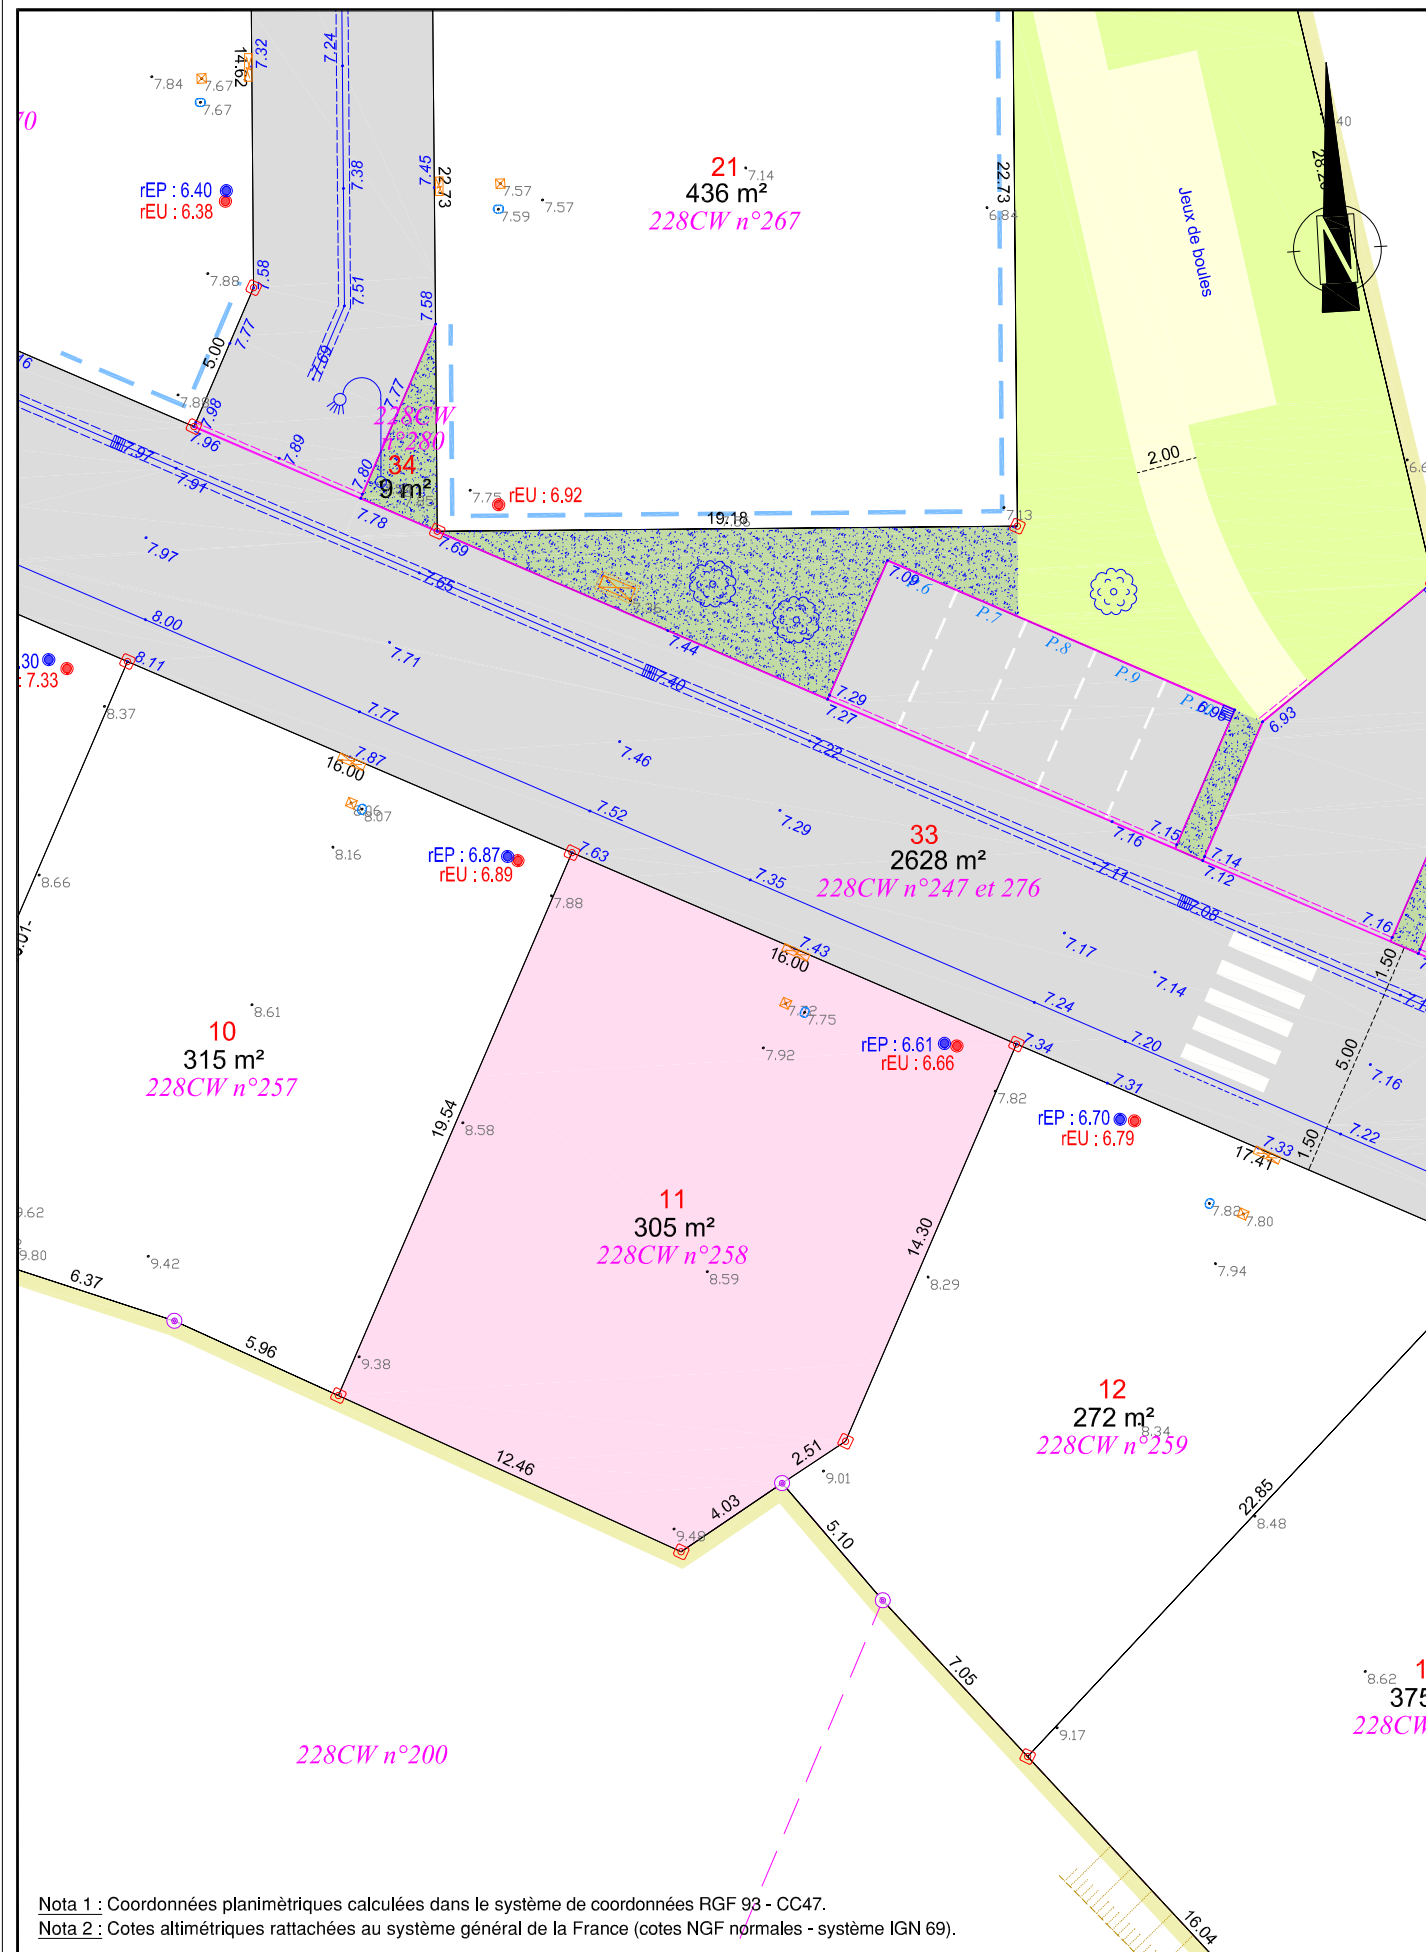

	: Mur
	: Bâti
	: Clôture et portail
	: Talus
	: Fossé
	: Bord de végétation et arbre
	: Bord de chaussée sans bordure
	: Limite d'opération
	: Regard et grilles d'Eaux Pluviales
	: Buse EP
	: Regard et Réseau d'Eaux Usées
	: Regards d'eau potable et BAC
	: Poteau et regards télécom.
	: Candélabre
	: Poteau et coffret électrique
	: Borne O.G.E. existante
	: Borne O.G.E. nouvelle
	: Repère géomètre
	: Cote altimétrique
	: Cote planimétrique
	: Désignation cadastrale
	: Limite cadastrale non définie contradictoirement - Tracé figuratif

- : Coffret électrique
- : Coffret gaz
- : Coffrets électrique et gaz
- : Regard téléphonique
- : Compteur d'eau potable
- : Boite de branchement d'eaux pluviales
- : Boite de branchement d'eaux usées
- : Chambre téléphonique
- : Borne O.G.E.

	: Candélabre
	: Altitude projet
	: Bordure de type "T1"
	: Bordure de type "T1" basse
	: Bordure de type "A1"
	: Bordure caniveau de type "CC1"
	: Bordure caniveau de type "CS1"
	: Bordure de type "P1"
	: Bordure parpaings
	: Marquages au sol
	: Chaussée et trottoir finition enrobé noir
	: Zone sablée (sable ciment)
	: Engazonnement
	: Plantations basses sur paillage
	: Arbre à planter

- : Limite de lot
- 6.00 : Cote planimétrique
- Lot 1** : Numéro de lot
- : Accès interdit
- : Emprise du lot

- Plan établi suivant le dossier de Permis d'Aménager 085 288 17 S 0008 autorisé le 11 avril 2018.
- Limites périmétriques reconnues les 26 et 27.09.2017 (PV de bornage ref. 17055-1, 17055-2 et 17055-3).
- Emplacements et cotations altimétriques des antennes EU et EP des lots suivant le plan de recolement fourni par VALOT TP.
- Contrôle du bornage des lots effectué le 24.05.2019. Nivellement des lots et des réseaux souples réalisé le même jour.

LODGM
L'immobilier global

SARL LODGIM
Représentée par M. MILLOT David
3, allée des Tourbières
37360 BEAUMONT LA RONCE



GÉOMÈTRE-EXPERT

SELARL GARCIA-GUYAU
Géomètres Experts D.P.L.G.
120, Rue Richard Coeur de Lion
85440 TALMONT SAINT HILAIRE
Tél : 02. 51. 90. 62. 71 Fax : 02. 51. 90. 64. 48
E-mail : jguyau@wanadoo.fr

Référence : 17055 - PA "LE FIEF OCÉAN"