




Commune de TALMONT-SAINT-HILAIRE Lotissement "LE FIEF OCÉAN"

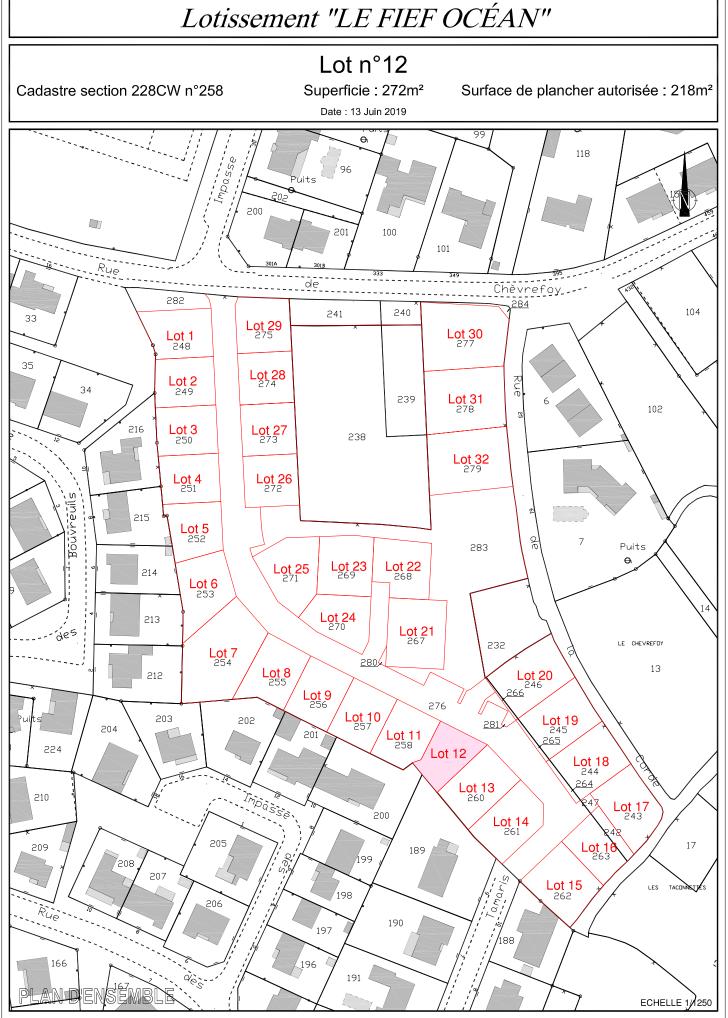

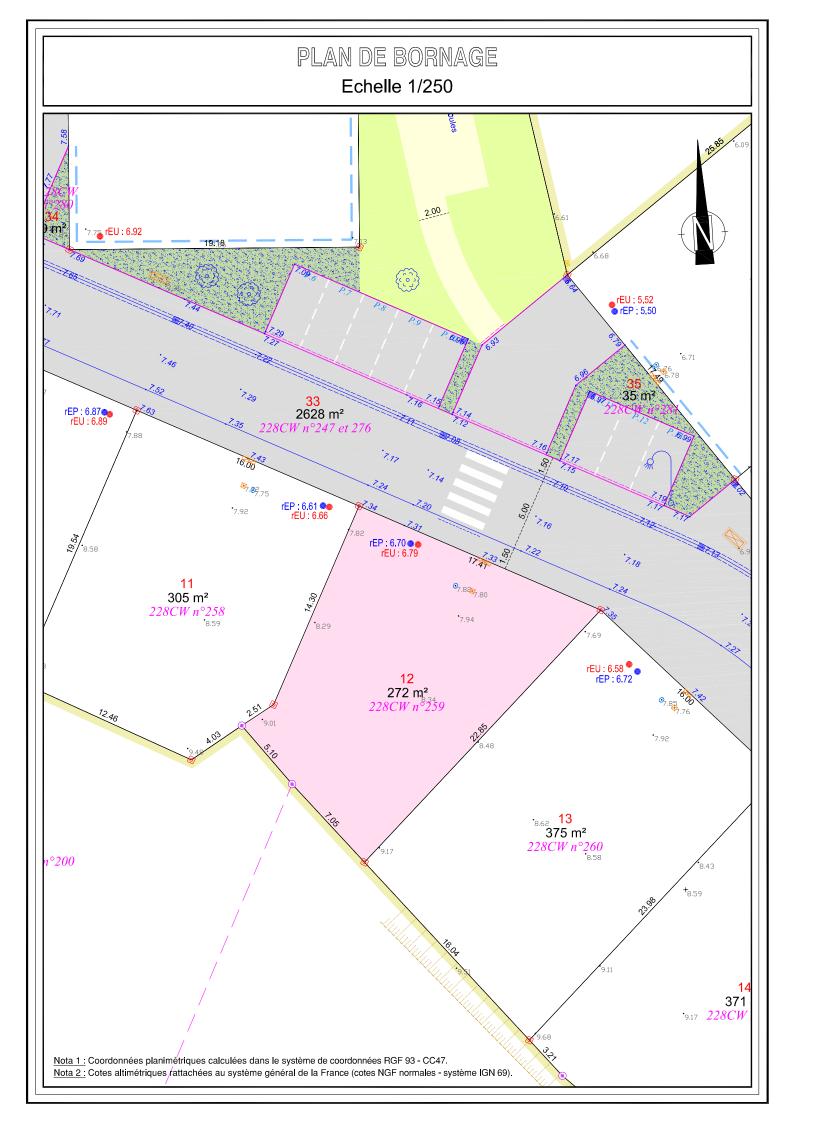

LEGENDE TOPO

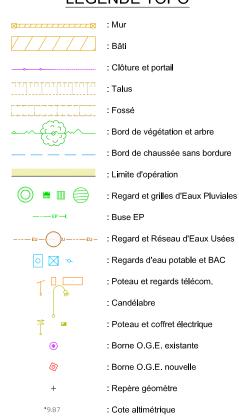

: Cote planimétrique

: Désignation cadastrale

: Limite cadastrale non définie contradictoirement - Tracé figuratif

5.53

228CW n°248

Travaux 1ère phase

: Coffret électrique : Coffret gaz : Coffrets électrique et gaz

: Regard téléphonique : Compteur d'eau potable

: Boite de branchement d'eaux pluviales

: Boite de branchement d'eaux usées : Chambre téléphonique

: Borne O.G.E.

Travaux restants à réaliser

: Candélabre : Altitude projet : Bordure de type "T1"

: Bordure de type "T1" basse : Bordure de type "A1"

: Bordure caniveau de type "CC1" : Bordure caniveau de type "CS1" : Bordure de type "P1"

: Bordure parpaings : Marquages au sol

> : Chaussée et trottoir finition enrobé noir : Zone sablée (sable ciment)

: Engazonnement

: Plantations basses sur paillage

: Arbre à planter

LEGENDE COMPOSITION

Limite de lot 6.00 : Cote planimétrique Lot 1 : Numéro de lot : Accès interdit : Emprise du lot

Remarques importantes :

- Plan établi suivant le dossier de Permis d'Aménager 085 288 17 S 0008 autorisé le 11 avril 2018.
- Limites périmétriques reconnues les 26 et 27.09.2017 (PV de bornage ref. 17055-1, 17055-2 et 17055-3).
- Emplacements et cotations altimétriques des antennes EU et EP des lots suivant le plan de recolement fourni par VALOT TP.
- Contrôle du bornage des lots effectué le 24.05.2019. Nivellement des lots et des réseaux souples réalisé le même jour.

<u>Aménageur</u>



SARL LODGIM Représentée par M. MILLOT David 3, allée des Tourbières 37360 BEAUMONT LA RONCE

Géomètre-Expert



SELARL GARCIA-GUYAU Géomètres Experts D.P.L.G. 120. Rue Richard Coeur de Lion 85440 TALMONT SAINT HILAIRE Tél: 02. 51. 90. 62. 71 Fax: 02. 51. 90. 64. 48 E-mail: jguyau@wanadoo.fr

Référence : 17055 - PA "LE FIEF OCÉAN"