




# Commune de TALMONT-SAINT-HILAIRE Lotissement "LE FIEF OCÉAN"

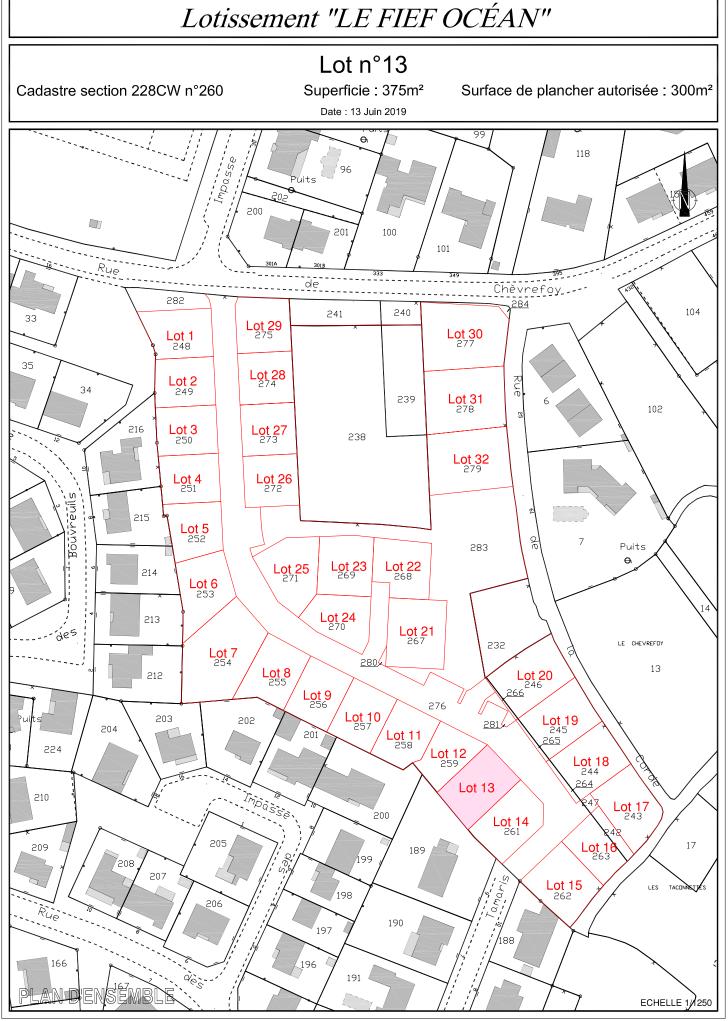

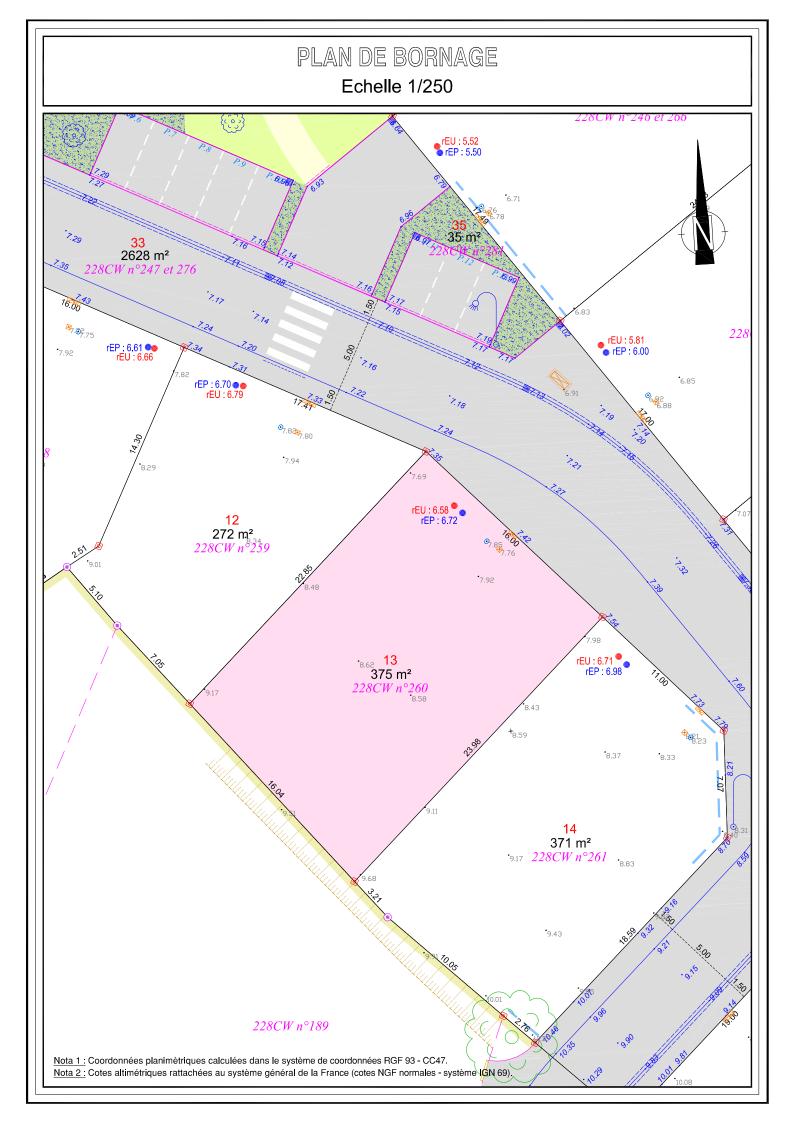

## LEGENDE TOPO

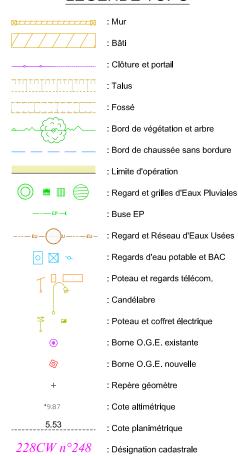

## Travaux 1ère phase

: Coffret électrique : Coffret gaz : Coffrets électrique et gaz : Regard téléphonique : Compteur d'eau potable

: Boite de branchement d'eaux pluviales : Boite de branchement d'eaux usées

: Chambre téléphonique

: Borne O.G.E.

Travaux restants à réaliser : Candélabre : Altitude projet

: Bordure de type "T1" : Bordure de type "T1" basse : Bordure de type "A1"

: Bordure caniveau de type "CC1" : Bordure caniveau de type "CS1"

: Bordure de type "P1" : Bordure parpaings

: Marquages au sol

: Chaussée et trottoir finition enrobé noir

: Zone sablée (sable ciment) : Engazonnement

: Plantations basses sur paillage

: Arbre à planter

### LEGENDE COMPOSITION

Limite de lot 6.00 : Cote planimétrique Lot 1 : Numéro de lot : Accès interdit : Emprise du lot

#### Remarques importantes :

- Plan établi suivant le dossier de Permis d'Aménager 085 288 17 S 0008 autorisé le 11 avril 2018.
- Limites périmétriques reconnues les 26 et 27.09.2017 (PV de bornage ref. 17055-1, 17055-2 et 17055-3).

: Limite cadastrale non définie contradictoirement - Tracé figuratif

- Emplacements et cotations altimétriques des antennes EU et EP des lots suivant le plan de recolement fourni par VALOT TP.
- Contrôle du bornage des lots effectué le 24.05.2019. Nivellement des lots et des réseaux souples réalisé le même jour.

#### <u>Aménageur</u>



SARL LODGIM Représentée par M. MILLOT David 3, allée des Tourbières 37360 BEAUMONT LA RONCE

#### Géomètre-Expert



SELARL GARCIA-GUYAU Géomètres Experts D.P.L.G. 120. Rue Richard Coeur de Lion 85440 TALMONT SAINT HILAIRE Tél: 02. 51. 90. 62. 71 Fax: 02. 51. 90. 64. 48 E-mail: jguyau@wanadoo.fr

Référence : 17055 - PA "LE FIEF OCÉAN"