


Commune de CHAMP-ST-PERE Lotissement "Le Clos Saint Père"



PLAN DE BORNAGE Echelle 1/250 Etanchais \triangleright 1 rEP: 28.72 **.**30.38 **3**0.61 *30.80 *30.82 **•**31.95 AB 641 *32.29 AB 638 et 6 L.1 **L.2** S=888 m² S=815 n *32.90 **.**33.11 *33.12 *33.86 **3**84**3**4 **16.92 3** 3_{4,3}84.38 18.25 Beauséjour Rue *33.29 *33.32 **.**33.43 .323 Nota 1 : Coordonnées planimetriques calculées dans le système de coordonnées RGF 93 - CC47. Nota 2 : Cotes altimétriques refrachées au système genéral de la France (cotès NGF normales - système IGN 69).

LEGENDE ETAT INITIAL

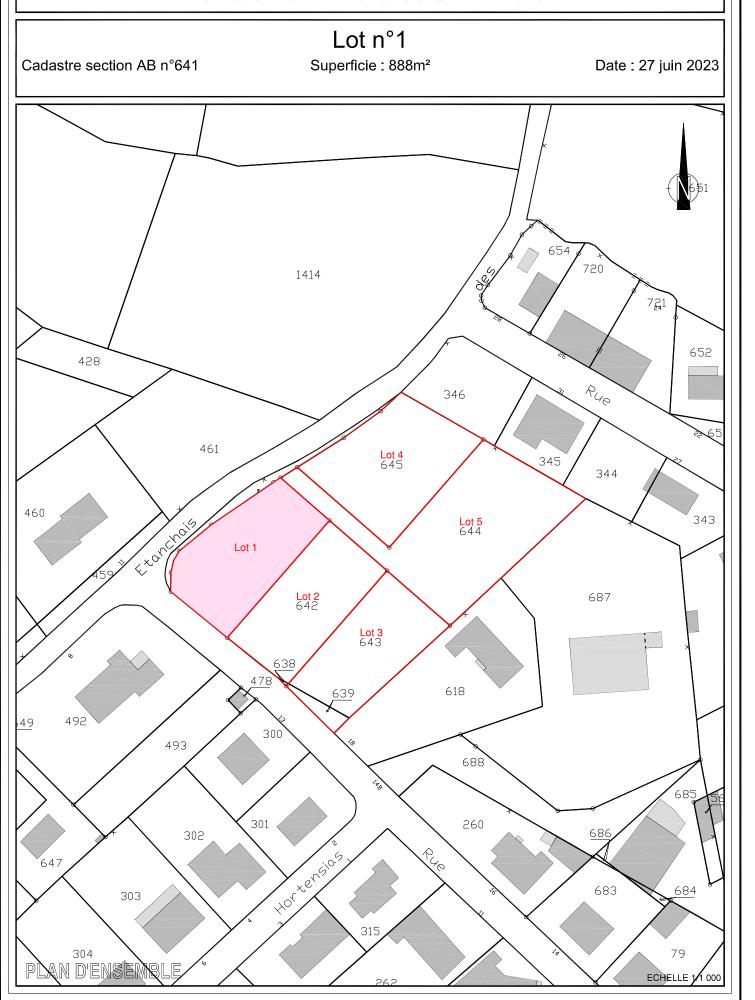

LEGENDE TRAVAUX

: Branchements électriques, télécom et AEP : Branchement d'Eaux Usées : Regard et réseau d'Eaux Pluviales EU : Regard et réseau d'Eaux Usées

Remarques importantes :

- Plan établi suivant le dossier de Déclaration Préalable 085 050 21 S 0052 autorisé le 26 août 2021.
- Limites avec les parcelles AB n°345 et 346 reconnues par M. GARCIA Alain, Géomètre aux Sables d'Olonne (PV ref. 3535).
- Limites avec les parcelles AB n°618 et 687 reconnues par M. BOURGOIN Franck, Géomètre à Luçon (PV ref. 13919).
- Emplacements et cotations altimétriques des antennes EU et EP des lots suivant le plan de recolement fourni par VALOT TP.
- Contrôle du bornage des lots effectué le 22.06.2023. Nivellement des lots et des réseaux souples réalisé le même jour.

Aménageur :



SARL LODGIM Représentée par M. MILLOT David La Croisée - Bourgenay 85440 TALMONT SAINT HILAIRE

Géomètre-Expert



SELARL THOUZEAU-LEGAL Vincent THOUZEAU Geomètre-Expert 11, Boulevard Arago
85100 LES SABLES D'OLONNE
Tél : 02. 51. 95. 11. 01
E-mail : sables@tlgeometre.com