



Commune de TALMONT-SAINT-HILAIRE Lotissement "Le Hameau du Port"

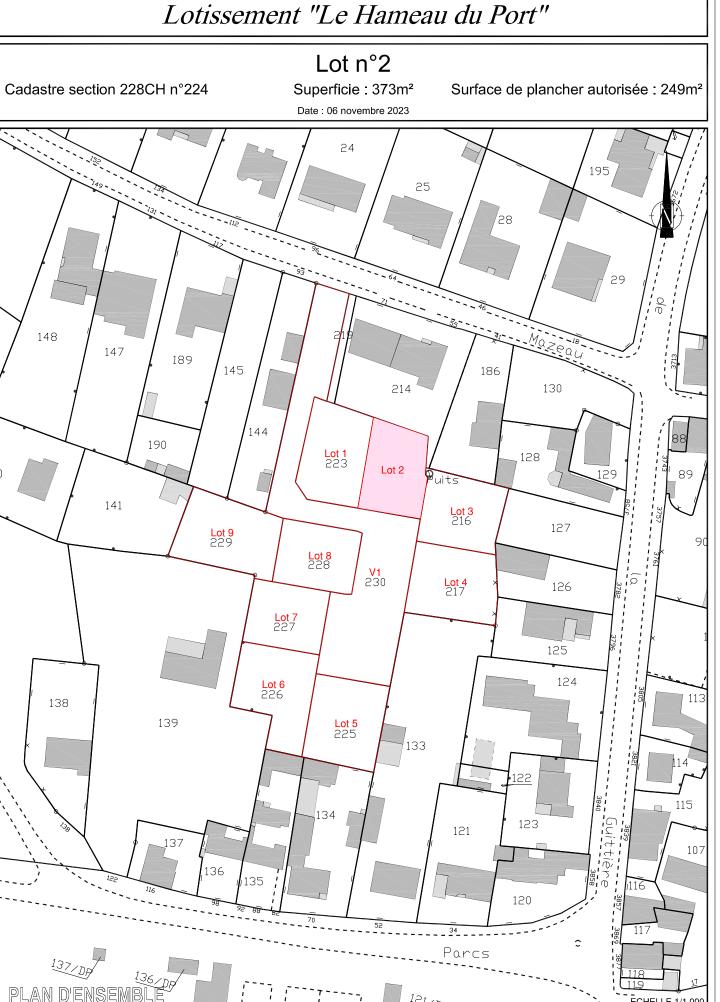

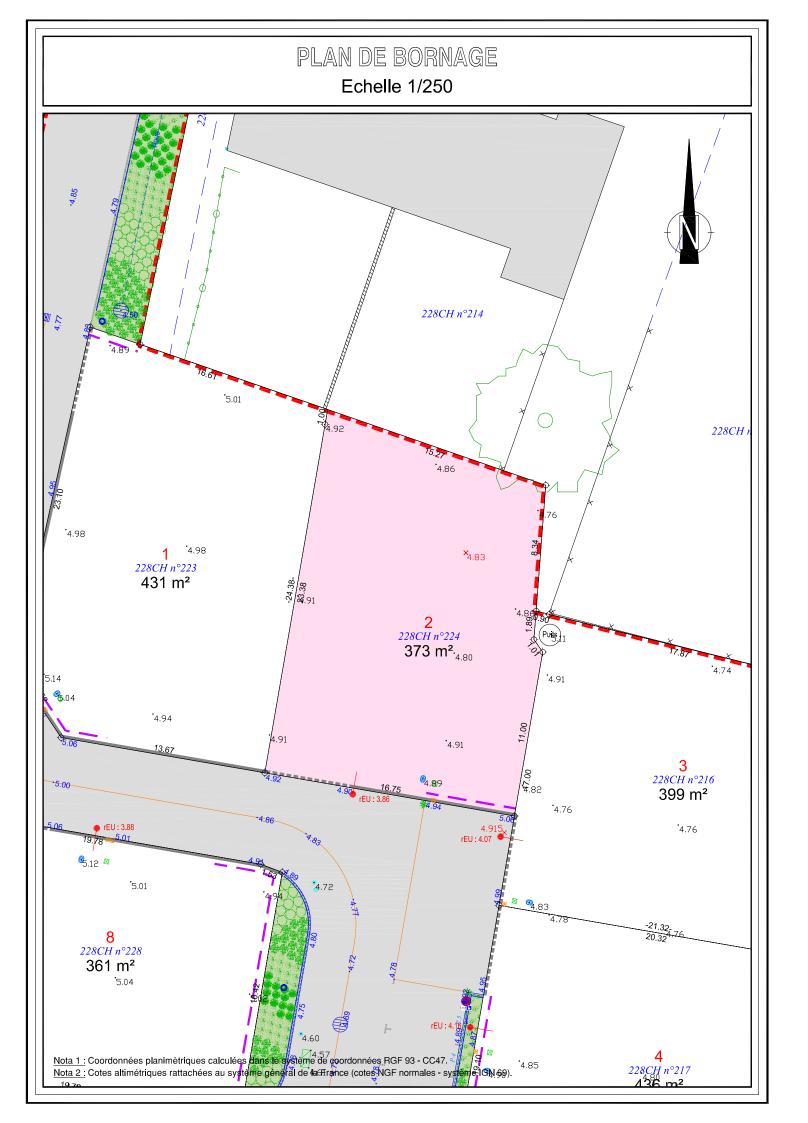

Légende Etat des Lieux

⊠ : Mur et signe d'appartenance Bâti : Bâti léger : Clôture : Bord de chaussée sans bordure ____ : Bordure franchissable AC1 : Périmètre d'opération Haie - tracé figuratif 🥶 : Haie : Arbre feuillus résineux : Regards et réseau EU : Réseau, regard AEP et BAC : Réseau, coffret, poteau électrique Luminaire Borne O.G.E. existante : Borne O.G.E. nouvelle : Repère géomètre •9.87 : Cote altimétrique 5.53 Cote planimétrique 228CH n°142 : Désignation cadastrale

: Limite cadastrale non définie

contradictoirement - Tracé figuratif

Travaux 1ère phase

: Coffret électrique : Regard téléphonique : Compteur d'eau potable : Boite de branchement d'eaux usées

: Bouche à clé : Chambre téléphonique

: Réservation pour candélabre Travaux restant à réaliser

Panneaux de signalisation : Bordure parpaings

: Bordure CS1 à plat (position indicative) Bordurette "P3" au niveau du sol

: Pavages gris

: Bordure de type T1 basse

: Chaussée en finition enrobé noir

: Paillage biodégradable

: Engazonnement

: Chêne Vert

Tamaris d'Eté

: Ganivelles girondines (h : 0.50m)

: Roses Trémières

Roseaux de Chine

: Laîches Variées non horticoles

Arroche de Mer

: Deschampsia

: Altitude projet '

*Les acquéreurs des lots n°1 à 9 devront respecter les altitudes projets de la voirie pour la réalisation de leurs clôtures.

Légende composition

: Cote planimétrique

: Numéro de lot

: Accès interdit à tous véhicules

: Emprise du lot

Remarques importantes :

- Plan établi suivant le dossier de Permis d'Aménager 085 288 21 S 0008 autorisé le 31 mai 2022.
- Limites périmétriques reconnues le 20/10/2021 (PV de bornage ref. T21136).
- Emplacements et cotations altimétriques des antennes EU et EP des lots suivant le plan de récolement fourni par l'entreprise VALOT TP.
- Contrôle du bornage des lots effectué le 20.10.2023. Nivellement des lots et des réseaux souples réalisé le même jour.

<u>Aménageur</u>



SARL LODGIM Représentée par M. MILLOT David La Croisée - Bourgenay 85440 TALMONT SAINT HILAIRE

Géomètre-Expert



SELARL THOUZEAU-LEGAL Géomètre Expert Foncier 120, Rue Richard Coeur de Lion 85440 TALMONT SAINT HILAIRE GÉOMÈTRE-EXPERT

Tél: 02. 51. 90. 62. 71
Email: talmont@tlgeometre.com

Référence : T21136- PA "LE HAMEAU DU PORT