


PLAN DE SITUATION

la Conche
ECHELLE 1/25 000

Commune de TALMONT-SAINT-HILAIRE
Lotissement "Le Champ du Payré"

Lot n°5
Cadastre section 228ZK n°343
Superficie : 669m²
Date : 25 mai 2023

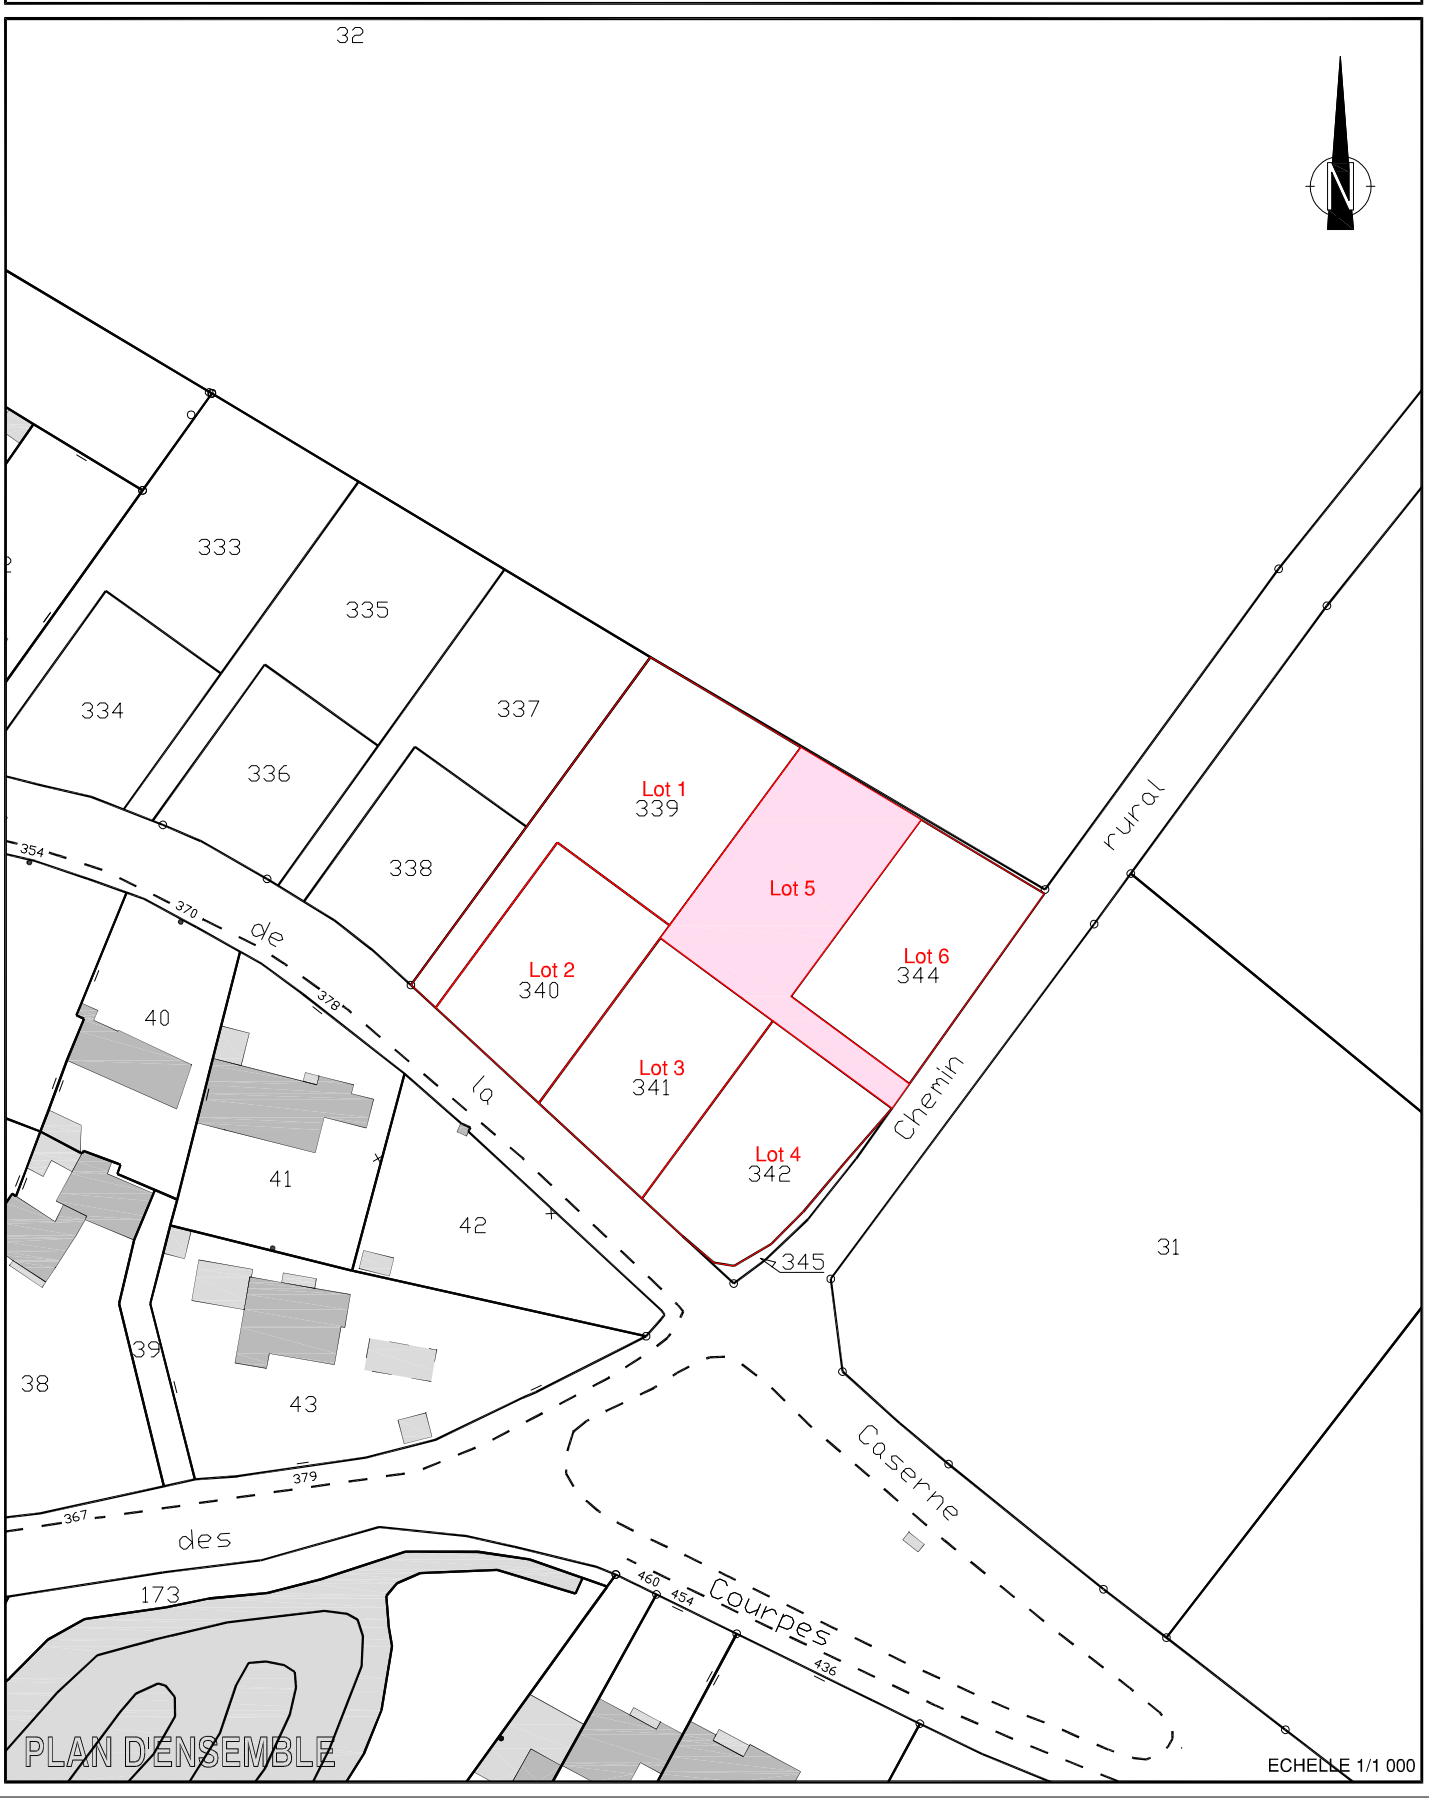


PLAN D'ENSEMBLE

ECHELLE 1/1 000

PLAN DE BORNAGE

Echelle 1/500

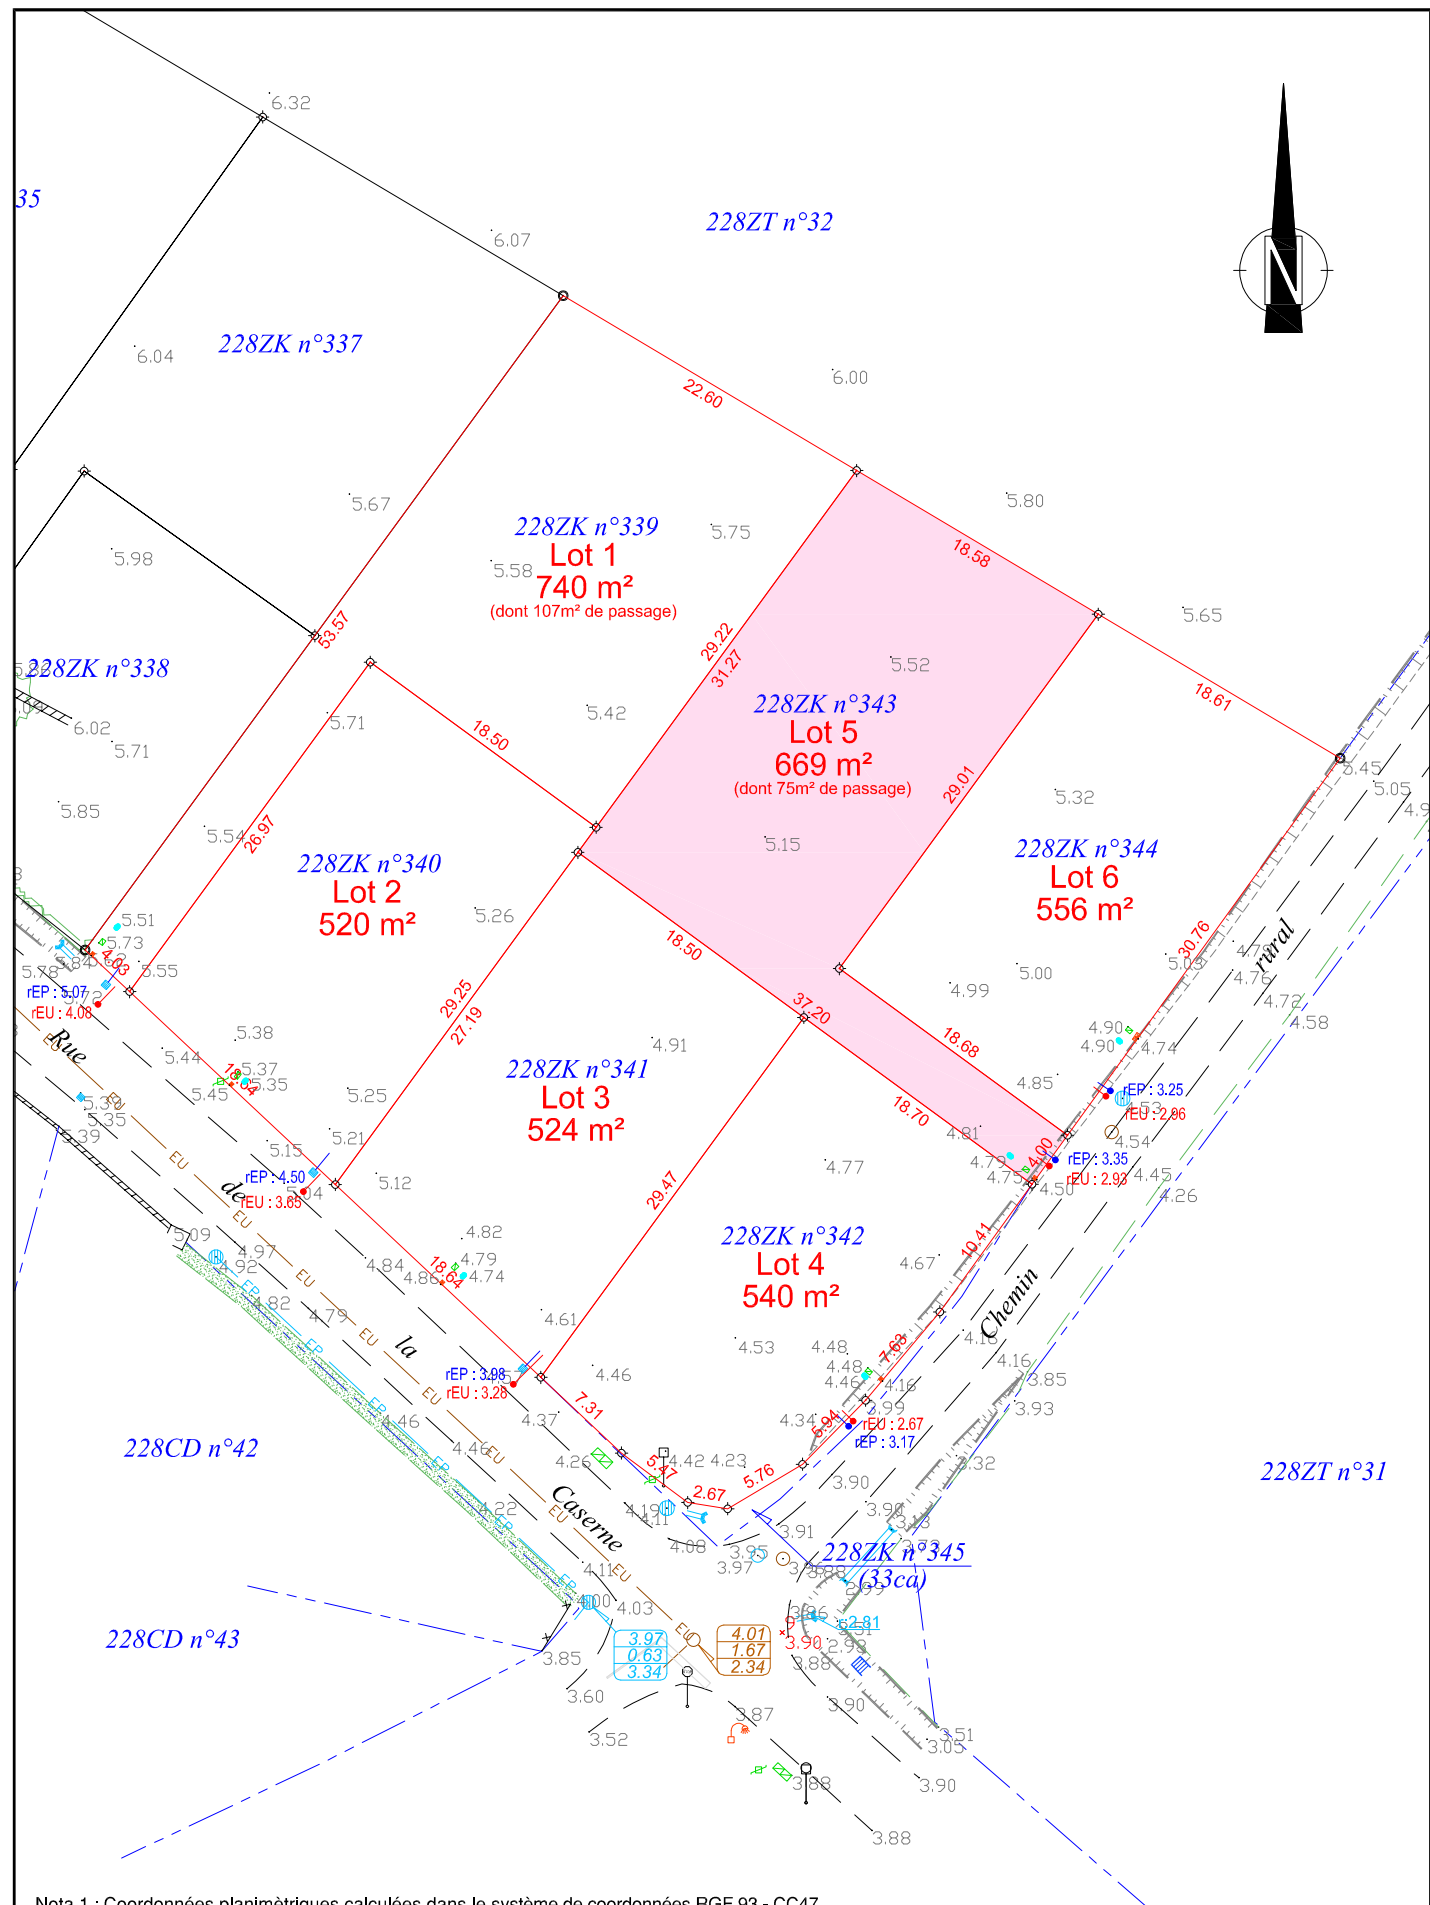

Nota 1 : Coordonnées planimétriques calculées dans le système de coordonnées RGF 93 - CC47.
 Nota 2 : Cotes altimétriques rattachées au système général de la France (cotes NGF normales - système IGN 69).

LEGENDE ETAT INITIAL

- : Mur et signe d'appartenance
- : Clôture
- : Bord de chaussée sans bordure
- : Limite de division
- : Limite de culture
- : Haie
- : Arbre - Tracé figuratif
- : Busage et fossé
- : Regards non identifiés
- : Regards et réseau EU
- : Grilles et réseau EP
- : Regard AEP et BAC
- : Luminaire
- : Chambre et poteau télécom
- : Coffret et poteau électrique
- : Borne O.G.E. existante
- : Borne O.G.E. nouvelle
- : Repère géométrique
- : Cote altimétrique
- : Cote planimétrique
- : 228ZK n°320 : Désignation cadastrale
- : Limite cadastrale non définie contradictoirement - Tracé figuratif
- : Emprise du lot à bâtir

LEGENDE TRAVAUX

- : Branchements électriques, télécom et AEP
- : Branchement d'Eaux Pluviales
- : Branchement d'Eaux Usées

Remarques importantes :

- Plan établi suivant le dossier de Déclaration Préalable 085 288 22 S 0087 autorisé le 27 avril 2021.
- Limites avec les parcelles 228ZK n°337 et 338 reconnues le 01/10/2021 (PV ref. T21061).
- Limites avec la parcelle 228ZT n°32 reconnue le 09/02/2022 (PV ref. T22004).
- Alignement suivant l'arrêté de voirie n°52/2022 en date du 01/03/2022.
- Emplacements et cotations altimétriques des antennes EU et EP des lots suivant le plan de recolement fourni par VALOT TP.
- Contrôle du bornage des lots effectué le 12.05.2023. Nivellement des lots et des réseaux souples réalisé le même jour.

Aménageur :



SARL LODGIM
 Représentée par M. MILLOT David
 La Croisée - Bourgenay
 85440 TALMONT SAINT HILAIRE

Géomètre-Expert :



SELARL GARCIA-THOUZEAU
 Géomètres Experts Foncier
 120, Rue Richard Coeur de Lion
 85440 TALMONT SAINT HILAIRE
 Tél : 02. 51. 90. 62. 71
 E-mail : geotalmont@gmail.com

Référence : T22004