


Echelle 1/250

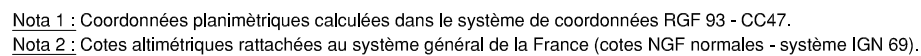

	: Mur et signe d'appartenance
	: Bâti
	: Clôture
	: Talus
	: Fossé
	: Bord de Haie
	: Bord de chaussée sans bordure
	: Bord de chaussée avec bordure
	: Limite d'opération
	: Regard et grilles d'Eaux Pluviales
	: Buse EP
	: Regard et Réseau d'Eaux Usées
	: Regard d'eau potable et BAC
	: Regards de télécommunication
	: Coffret électrique
	: Regard non Identifié (NI)
	: Borne O.G.E. existante
	: Borne O.G.E. nouvelle
	: Repère géomètre
	: Cote altimétrique
	: Cote planimétrique
	: Désignation cadastrale
	: Limite cadastrale non définie contradictoirement - Tracé figuratif

- : Coffret électrique
- : Regard téléphonique
- : Compteur d'eau potable
- : Boite de branchement d'eaux pluviales
- : Boite de branchement d'eaux usées
- : Chambre téléphonique
- : Borne O.G.E.

Travaux restants à réaliser

20.00

- : Panneaux de signalisation
- : Altitude projet
- : Bordure de type "T2"
- : Bordure de type "AC1"
- : Bordurette de type "P1"
- : Bordure parpaings
- : Empierrement
- : Chaussée et accès aux lots *finition enrobé noir*
- : Plantations basses sur paillage biodégradable

 : Limite de lot
 6.00 : Cote planimétrique
 Lot 1 : Numéro de lot
 : Accès interdit
 : Emprise du lot

- Plan établi suivant le dossier de Permis d'Aménager 085 288 17 S 0005 autorisé le 16 août 2017.
- Limites périmétriques reconnues le 27.03.2017 (PV de bornage ref. 17011).
- Emplacements et cotations altimétriques des antennes EU et EP suivant le plan de recollement fourni par VALOT TP.
- Contrôle du bornage des lots effectué le 20.09.2018. Nivellement des lots et des réseaux souples réalisé le même jour.

LOD GIM
L'immobilier global

SARL LODGIM
Représentée par M. MILLOT David
3, allée des Tourbières
37360 BEAUMONT LA RONCE



GÉOMÈTRE-EXPERT

SELARL GARCIA-GUYAU
Géomètres Experts D.P.L.G.
120, Rue Richard Cœur de Lion
85440 TALMONT SAINT HILAIRE
Tél : 02. 51. 90. 62. 71 Fax : 02. 51. 90. 64. 48
E-mail : jguyau@wanadoo.fr

Référence : 17011 - PA "L'ORÉE DE LA GUITTIÈRE"